

**SERVIZO DE
URBANIZACIÓN E
INFRAESTRUTURAS**

**XERENCIA MUNICIPAL DE
URBANISMO**

**CONCELLO
DE VIGO**



EXPEDIENTE : 5309/401 (101856/421)

ASUNTO: Acta de recepción das obras de humanización do espazo público entre as rúas Urzaiz e San Roque. Zona pública.

SITUACIÓN: Concello de Vigo

ACTA DE RECEPCIÓN

D. Francisco Javier Mariño Mendoza, en representación do equipo que asina o certificado de dirección de obra e a validación da súa certificación, anexos esta acta de recepción, D. Fidel Fernández Mosquera en representación da empresa adxudicataria dos traballos: CIVIS GLOBAL S.L.U e D. Carlos Fernández Casanova en representación da Xerencia Municipal de Urbanismo do Concello de Vigo, reúnen no lugar das obras para facer á súa inspección técnica e verificar a súa conformidade coa documentación que regula a súa execución.

Unha vez feita esta inspección, verifícase que as obras se axustan ao prescrito no proxecto de execución, atopándose en condicións de seren recibidas e pórse a disposición do uso público

E para que conste, asinan dixitalmente esta ACTA DE RECEPCIÓN con resultado FAVORABLE

A Dirección Facultativa

O Representante da Empresa Adxudicataria

Francisco Javier Mariño Mendoza

Fidel Fernández Mosquera
Civis Global S.L.U.

O Representante da Xerencia Municipal de Urbanismo

Carlos A. Fernández Casanova
Enxeñeiro de Camiños da XMU



PLANTILLA DE FIRMAS ELECTRÓNICAS

FIRMAS COLEGIOS / INSTITUCIONES



FICHERO FIRMADO ELECTRÓNICAMENTE
ilustre colegio oficial de ingenieros industriales de galicia

20242012, Fecha: 05/07/2024
Validación: mggoklezd50020245713502
<http://ICOIG.e-visado.net/validacion.aspx>



FIRMAS COLEGIADOS

36015087P ANTONIO
CRISTO DE LA VICTORIA
REBOREDA (R: B36931541)

Firmado digitalmente por 36015087P ANTONIO CRISTO DE LA VICTORIA REBOREDA (R: B36931541)
Nombre de reconocimiento (DN): cn=36015087P ANTONIO CRISTO DE LA VICTORIA REBOREDA (R: B36931541), sn=REBOREDA MARTINEZ, givenName=ANTONIO CRISTO DE LA VICTORIA, c=ES, o=REBOREDA MARTINEZ, ANTONIO 000439934Y SLNE, serialNumber=IDCES-36015087P
Fecha: 2024.07.05 11:15:04 +02'00'

REBOREDA FERNANDEZ
ANTONIO - 53183245T

Firmado digitalmente por REBOREDA FERNANDEZ ANTONIO - 53183245T
Nombre de reconocimiento (DN): cn=REBOREDA FERNANDEZ ANTONIO - 53183245T, sn=REBOREDA FERNANDEZ, givenName=ANTONIO, c=ES, serialNumber=IDCES-53183245T
Fecha: 2024.07.05 11:15:27 +02'00'

CASTRO PAZ,
SANTIAGO (FIRMA)

Firmado digitalmente por CASTRO PAZ, SANTIAGO (FIRMA)
Nombre de reconocimiento (DN): c=ES, serialNumber=36036447R, sn=CASTRO, givenName=SANTIAGO, cn=CASTRO PAZ, SANTIAGO (FIRMA)
Fecha: 2024.07.05 13:15:32 +02'00'

MARIÑO MENDOZA,
FRANCISCO JAVIER
(FIRMA)

Firmado digitalmente por MARIÑO MENDOZA, FRANCISCO JAVIER (FIRMA)
Nombre de reconocimiento (DN): c=ES, serialNumber=36118890N, sn=MARIÑO, givenName=FRANCISCO JAVIER, cn=MARIÑO MENDOZA, FRANCISCO JAVIER (FIRMA)
Fecha: 2024.07.05 13:16:34 +02'00'

COMPRUEBE SIEMPRE LA VALIDEZ DE LAS FIRMAS ELECTRÓNICAS EN LOS DOCUMENTOS

PEREZ RIBAS
BEATRIZ - 36152013S

Firmado digitalmente por PEREZ RIBAS BEATRIZ - 36152013S
Nombre de reconocimiento (DN): cn=PEREZ RIBAS BEATRIZ - 36152013S, sn=PEREZ RIBAS, givenName=BEATRIZ, c=ES, serialNumber=IDCES-36152013S
Fecha: 2024.07.05 11:15:41 +02'00'



ILUSTRE COLEGIO OFICIAL DE INGENIEROS INDUSTRIALES DE GALICIA

SEDE CENTRAL: C/ Alameda, 30-32, 8º. 15003 A Coruña. Tfno. 981 21 70 81 Fax 981 22 82 03. E-mail: cingalic@icoiig.es

DELEGACION DE VIGO



ICOIIG

Nº 20242012

05/07/2024

CERTIFICADO DE DIRECCIÓN DE OBRA (ESTE CERTIFICADO CARECE DE VALIDEZ SIN EL VISADO CORRESPONDIENTE)

DATOS DE LA OBRA:

Titular: Promociones Domingo Fernandez

Obra o instalación: URBANIZACION DEL ESPACIO DE CESION DE URZAIZ 136-138

Situación: c/ URZAIZ 136-138 Vigo

DATOS DE LA DOCUMENTACIÓN TÉCNICA:

Proyecto: PROYECTO URBANIZACION DEL ESPACIO DE CESION DE URZAIZ 136-138

Autores: ANTONIO REBOREDA MARTÍNEZ ingeniero colegiado nº. 492
ANTONIO REBOREDA FERNÁNDEZ ingeniero colegiado nº. 2217
BEATRIZ PEREZ RIBAS ingeniera colegiada nº. 2225
SANTIAGO CASTRO PAZ arquitecto colegiado COAG 1225
FRANCISCO JAVIER MARIÑO MENDOZA arquitecto colegiado COAG 2608

Visado nº.	Fecha	Título
20230664	08/03/2023	CV020_ PROYECTO URBANIZACION DEL ESPACIO DE CESION DE URZAIZ 136-138

DATOS DE LA EJECUCION DE LA OBRA:

Constructor: CIVIS GLOBAL

El/los Ingenieros Industriales ANTONIO REBOREDA MARTÍNEZ ingeniero colegiado nº. 492
ANTONIO REBOREDA FERNÁNDEZ ingeniero colegiado nº. 2217
BEATRIZ PEREZ RIBAS ingeniera colegiada nº. 2225

Los Arquitectos:

SANTIAGO CASTRO PAZ arquitecto colegiado COAG 1225
FRANCISCO VAVIER MARIÑO MENDOZA arquitecto colegiado COAG 2608

CERTIFICAN:

Que la ejecución material de la Obra reseñada ha sido realizada bajo su inspección y control, la cual reúne las condiciones reglamentarias, ajustándose a la documentación técnica anteriormente especificada. **Se adjuntan planos as built a este certificado**

Y para que conste, a los efectos oportunos, expide la presente certificación en

Vigo, a 04 de julio de 2024

Fco J. Mariño
Arquitecto

Santiago
Castro
Arquitecto

Beatriz Pérez Ribas
Ingeniera Industrial

Antonio Reborada
Fernández
Ingeniero Industrial

Antonio Reborada Martínez
Ingeniero Industrial

ILUSTRE COLEGIO OFICIAL DE INGENIEROS INDUSTRIALES DE GALICIA

Antonio Reborada Martínez (492) Santiago Castro Paz (COAG1225)
Antonio Reborada Fernández (2217) Francisco Javier Mariño Mendoza (COAG2608)

Visado digital nº 20242012
Fecha: 05/07/2024

de visado por el Colegio)
Esteban Lopez Saiz
Visador

(Espacio reservado para uso interno del Colegio)

ASINADO POR: INGENIERO DE CAMINOS - (CARLOS ANTONIO FERNANDEZ CASANOVA) 27/09/2024 10:12:31 | MARIÑO MENDOZA, FRANCISCO JAVIER (FIRMA) 27/09/2024 11:34:29 | 34935905D FIDEL FERNANDEZ (R: B36684157) 02/10/2024 13:58:51


Documento asinado

CSV: ABA159-E8CHE4-8933D3-NZ8SM7-1Y39NM-FD
Verificable en www.vigo.org/csv

ANEXO A CERTIFICADO FIN DE OBRA

Planos as built


Fco J. Mariño
Arquitecto

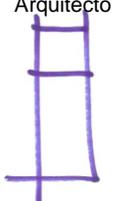

Santiago
Castro
Arquitecto



Beatriz Pérez Ribas
Ingeniera Industrial

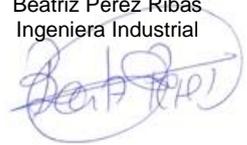


Vigo, a 04 de julio de 2024

Antonio Reboreda
Fernández
Ingeniero Industrial




Antonio Reboreda Martínez
Ingeniero Industrial



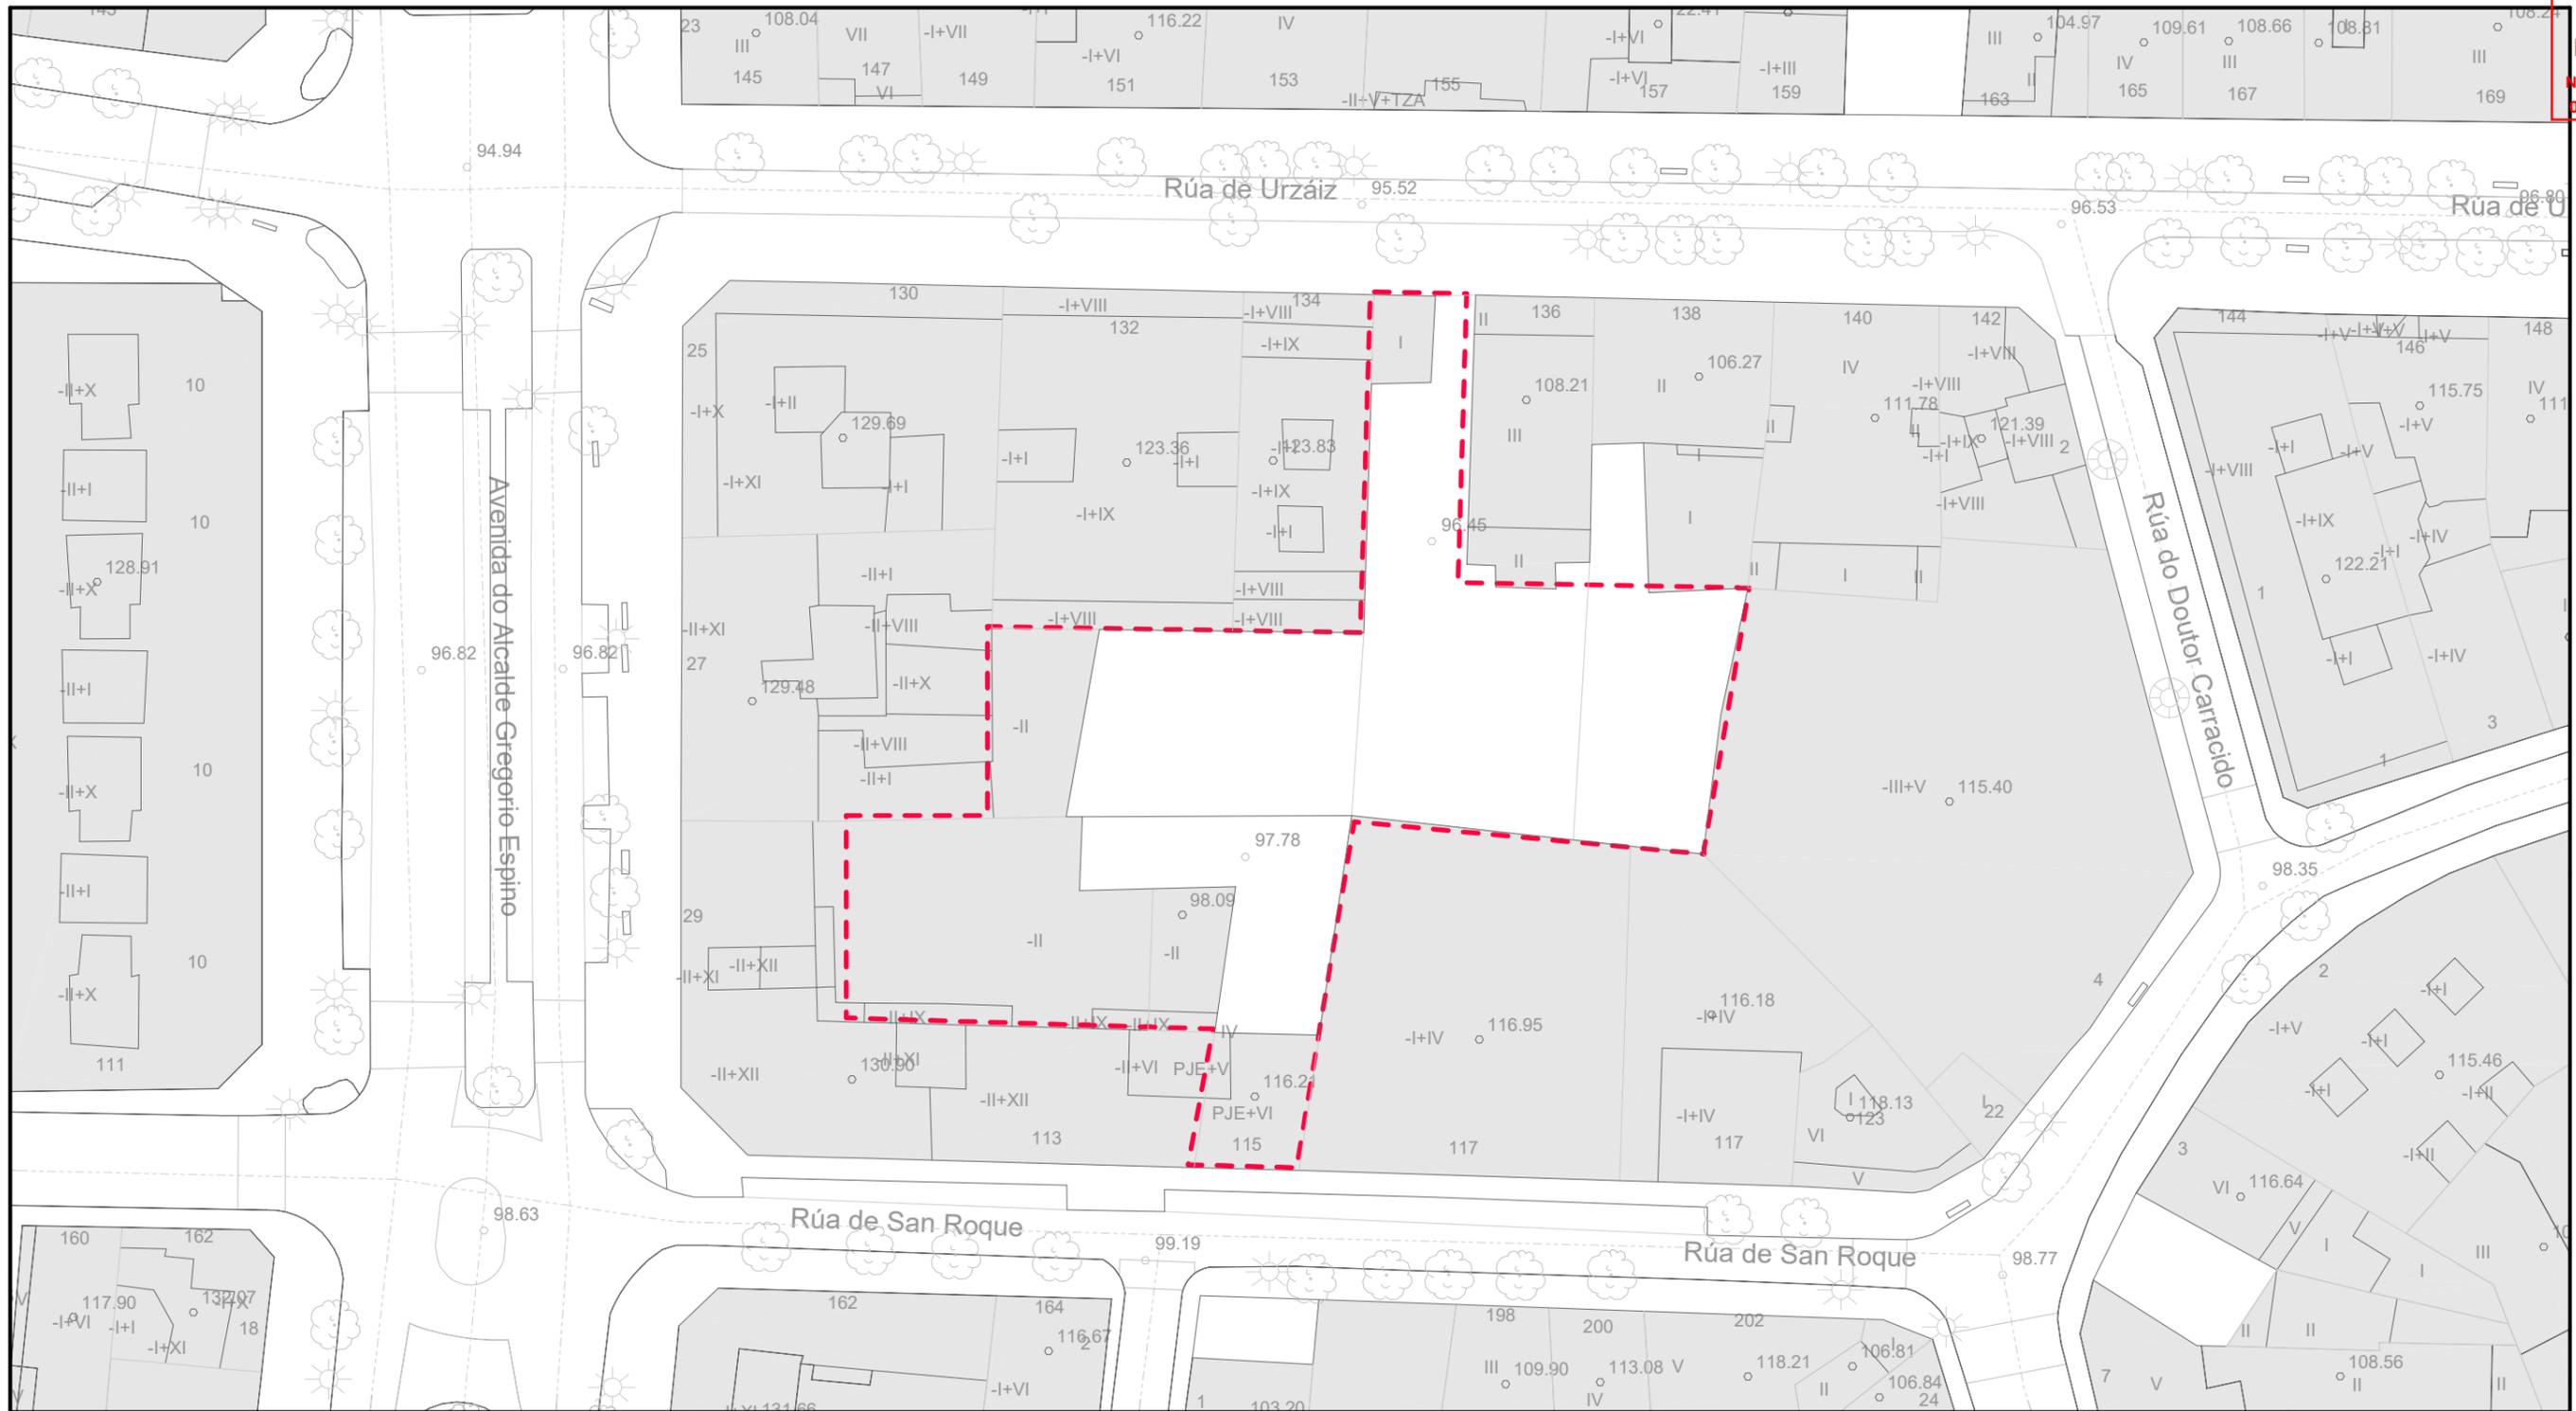

PLANO DE DESLINDE

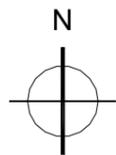

R01	04-07-24	AS BUILT
REVISIÓN	FECHA	MOTIVO


D.O. PROYECTO DE URBANIZACIÓN DEL ESPACIO DE CESIÓN



promotor: PROMOCIONES DOMINGO FERNANDEZ S.L.
situación: RÚA URZAIZ 136-138, VIGO
fecha: JULIO 2024
plano: ARQUITECTURA. DESLINDE

A01
escala 1:500


REBORDA INGENIERÍA ANTONIO REBORDA MARTÍNEZ Col. en ICOIIG Nº 492	ANTONIO REBORDA FDEZ. Col. en ICOIIG Nº 2217	BEATRIZ PÉREZ RIBAS Col. en ICOIIG Nº 2225	SANTIAGO CASTRO PAZ Col. en COAG Nº 1225	FRANCISCO J. MARIÑO MENDOZA Col. en COAG Nº 2608
---	---	---	---	---

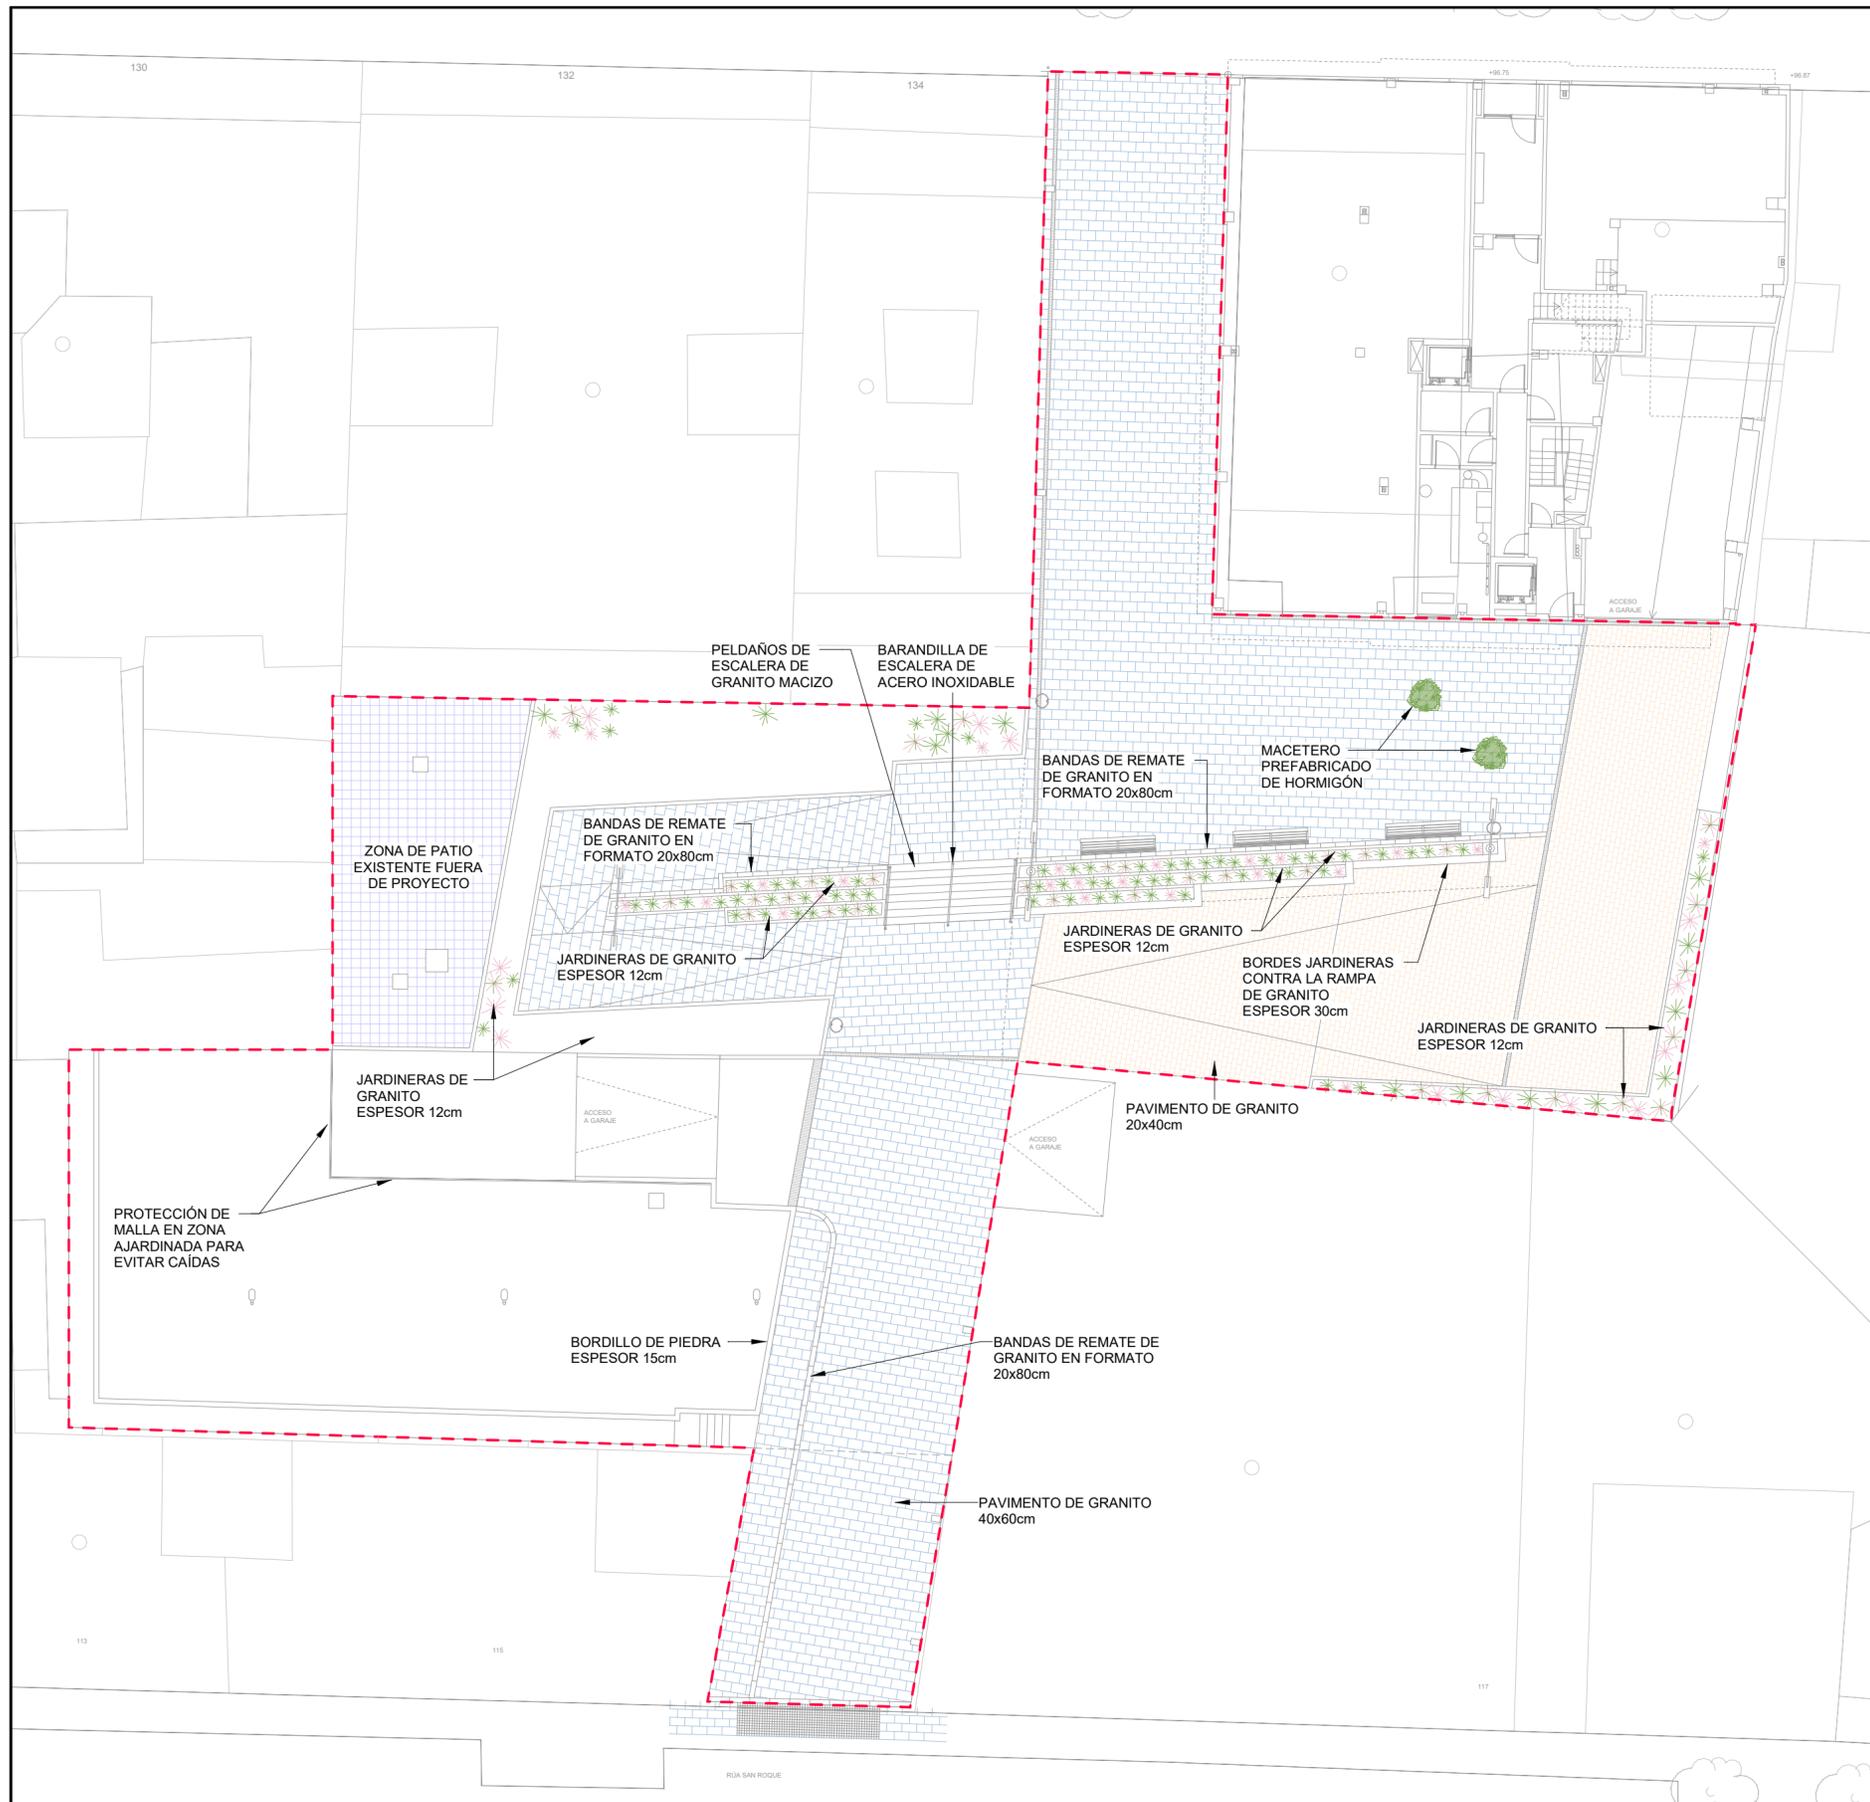


PLANO DE PAVIMENTOS

LEYENDA PAVIMENTOS	
	ADOQUÍN DE GRANITO 10x10cm
	PAVIMENTO - ZONA EXTERIOR
	PAVIMENTO EXISTENTE
	PAVIMENTO - ZONA SOBRE SÓTANO DEL EDIFICIO
	PARTERRE
	JARDIN


- NOTA**
- LA INFORMACIÓN RECOGIDA EN LOS PLANOS SE COMPLETA CON EL RESTO DE DOCUMENTOS QUE INTEGRAN EL PROYECTO (MEMORIA, CÁLCULOS, PLIEGO DE CONDICIONES TÉCNICAS).
 - CUALQUIER MODIFICACIÓN DEBERÁ SER APROBADA POR LA DIRECCIÓN FACULTATIVA Y RECOGIDA PREVIAMENTE EN UN PLANO QUE DEBERÁ FECHAR Y FIRMAR COMO "APROBADO", SIENDO NECESARIO APORTAR TODA LA DOCUMENTACIÓN Y CÁLCULOS JUSTIFICATIVOS DE LA MISMA.
 - SE DEBERÁ COMPROBAR LA VALIDEZ DE LAS ACOMETIDAS EXISTENTES PREVIAMENTE AL INICIO DE LOS TRABAJOS.
 - SE DEBERÁN REPLANTEAR LOS RECORRIDOS DE TODAS LAS INSTALACIONES PARA CUMPLIR LAS DISTANCIAS ENTRE ELLOS SEGÚN LA NORMA.
 - LAS CANALIZACIONES DE AGUA Y ELECTRICIDAD QUE TRANSCURRAN EN PARALELO, LO HARÁN A 30cm DE DISTANCIA, Y SIEMPRE SE INSTALARÁN LAS DE AGUA POR DEBAJO DE LAS ELÉCTRICAS.
 - ANTES DE COLOCAR EN OBRA LOS MATERIALES, SE DEBERÁ ENTREGAR A LA DIRECCIÓN FACULTATIVA, CERTIFICADOS DE CADA UNO DE ELLOS, COPIA DE LA AUTORIZACIÓN DE USO Y FICHA DE CARACTERÍSTICAS TÉCNICAS.
 - SOLO SON VÁLIDAS LAS DIMENSIONES REFERENCIADAS CON COTAS.
 - TODOS LOS ELEMENTOS AUXILIARES NECESARIOS PARA LA CONSTRUCCIÓN DEL EDIFICIO DEBERÁN TENER APROBACIÓN DE LA DIRECCIÓN FACULTATIVA Y DEL COORDINADOR DE SEGURIDAD. PARA ELLO LA EMPRESA CONSTRUCTORA DEBERÁ PRESENTAR LAS HOMOLOGACIONES DE LOS ELEMENTOS A UTILIZAR, AJUSTADAS A LA DISPOSICIÓN CONCRETA DE LA OBRA Y, EN LOS ELEMENTOS QUE LO REQUIERAN, UN PROYECTO ESPECÍFICO REDACTADO POR UN TÉCNICO COMPETENTE EN LA MATERIA.
 - TODOS LOS DATOS RELATIVOS A LA GEOMETRÍA DE ESTE PROYECTO (COTAS, HUECOS, PENDIENTES, ETC.) SE VERIFICARÁN CON LOS PLANOS DE ARQUITECTURA.
 - LOS DATOS QUE FIGURAN EN LOS PLANOS SE REALIZARÁN DE ACUERDO A LAS INSTRUCCIONES DE LA DIRECCIÓN TÉCNICA DE LA OBRA.
 - SE COMPROBARÁN TODOS LOS HUECOS DE INSTALACIONES SEGÚN PLANOS DE ARQUITECTURA, REPLANTEANDO PASOS DE INSTALACIONES Y PASATUBOS, PREVALECIENDO EL REPLANTEO DE HUECOS SEGÚN PLANOS DE INSTALACIONES.
 - TANTO INSTALACIONES PRIVADAS QUE INVADEN ZONAS COMUNES O INSTALACIONES COMUNES QUE INVADAN ZONAS PRIVATIVAS DEBEN QUEDAR REFLEJADAS EN EL LIBRO DEL EDIFICIO Y ASUMIDAS POR LA PROPIEDAD.

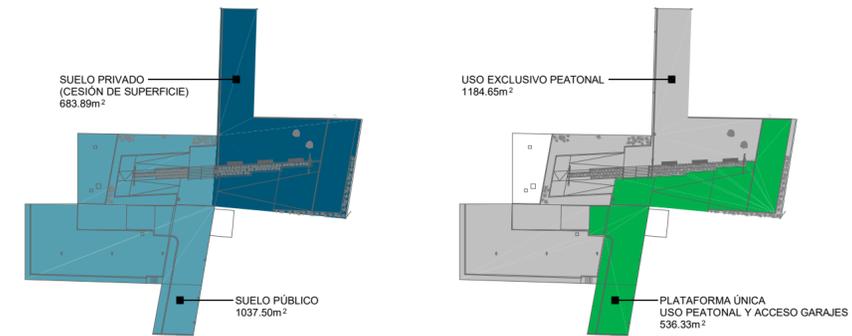

DETALLE PAVIMENTO - ZONA SOBRE SÓTANO EDIFICIO
ESCALA 1:15

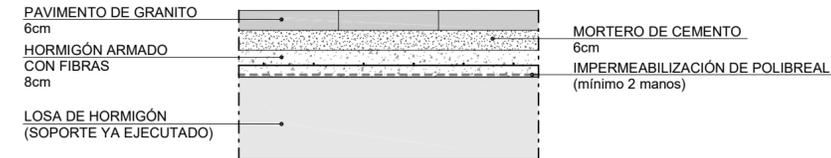

DETALLE PAVIMENTO - ZONA EXTERIOR
ESCALA 1:15

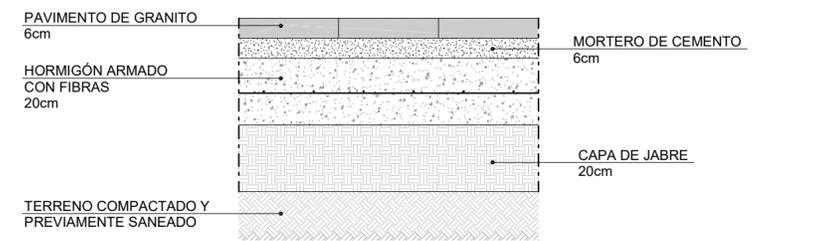

REVISIÓN	FECHA	MOTIVO
R04	04-07-24	AS BUILT
R03	30-04-24	ACTUALIZACIÓN PROYECTO
R02	20-03-24	ACTUALIZACIÓN PROYECTO

D.O. PROYECTO DE URBANIZACIÓN DEL ESPACIO DE CESIÓN



REBORDA INGENIERIA
ANTONIO REBORDA MARTINEZ
Col. en ICOIIG Nº 492

promotor: PROMOCIONES DOMINGO FERNANDEZ S.L.
situación: RUA URZAIZ 136-138, VIGO
fecha: JULIO 2024
plano: ARQUITECTURA, PAVIMENTOS

A02
escala 1:200


ANTONIO REBORDA FDEZ.
Col. en ICOIIG Nº 2217

BEATRIZ PÉREZ RIBAS
Col. en ICOIIG Nº 2225

SANTIAGO CASTRO PAZ
Col. en COAG Nº 1225

FRANCISCO J. MARIÑO MENDOZA
Col. en COAG Nº 2608

Reboreda Martínez Antonio SLNE - C/ Marqués de Valladares N°5-2º - 36201 Vigo (Pontevedra) - Telf: 986 430 245 - ingenieria@reboreda.gal

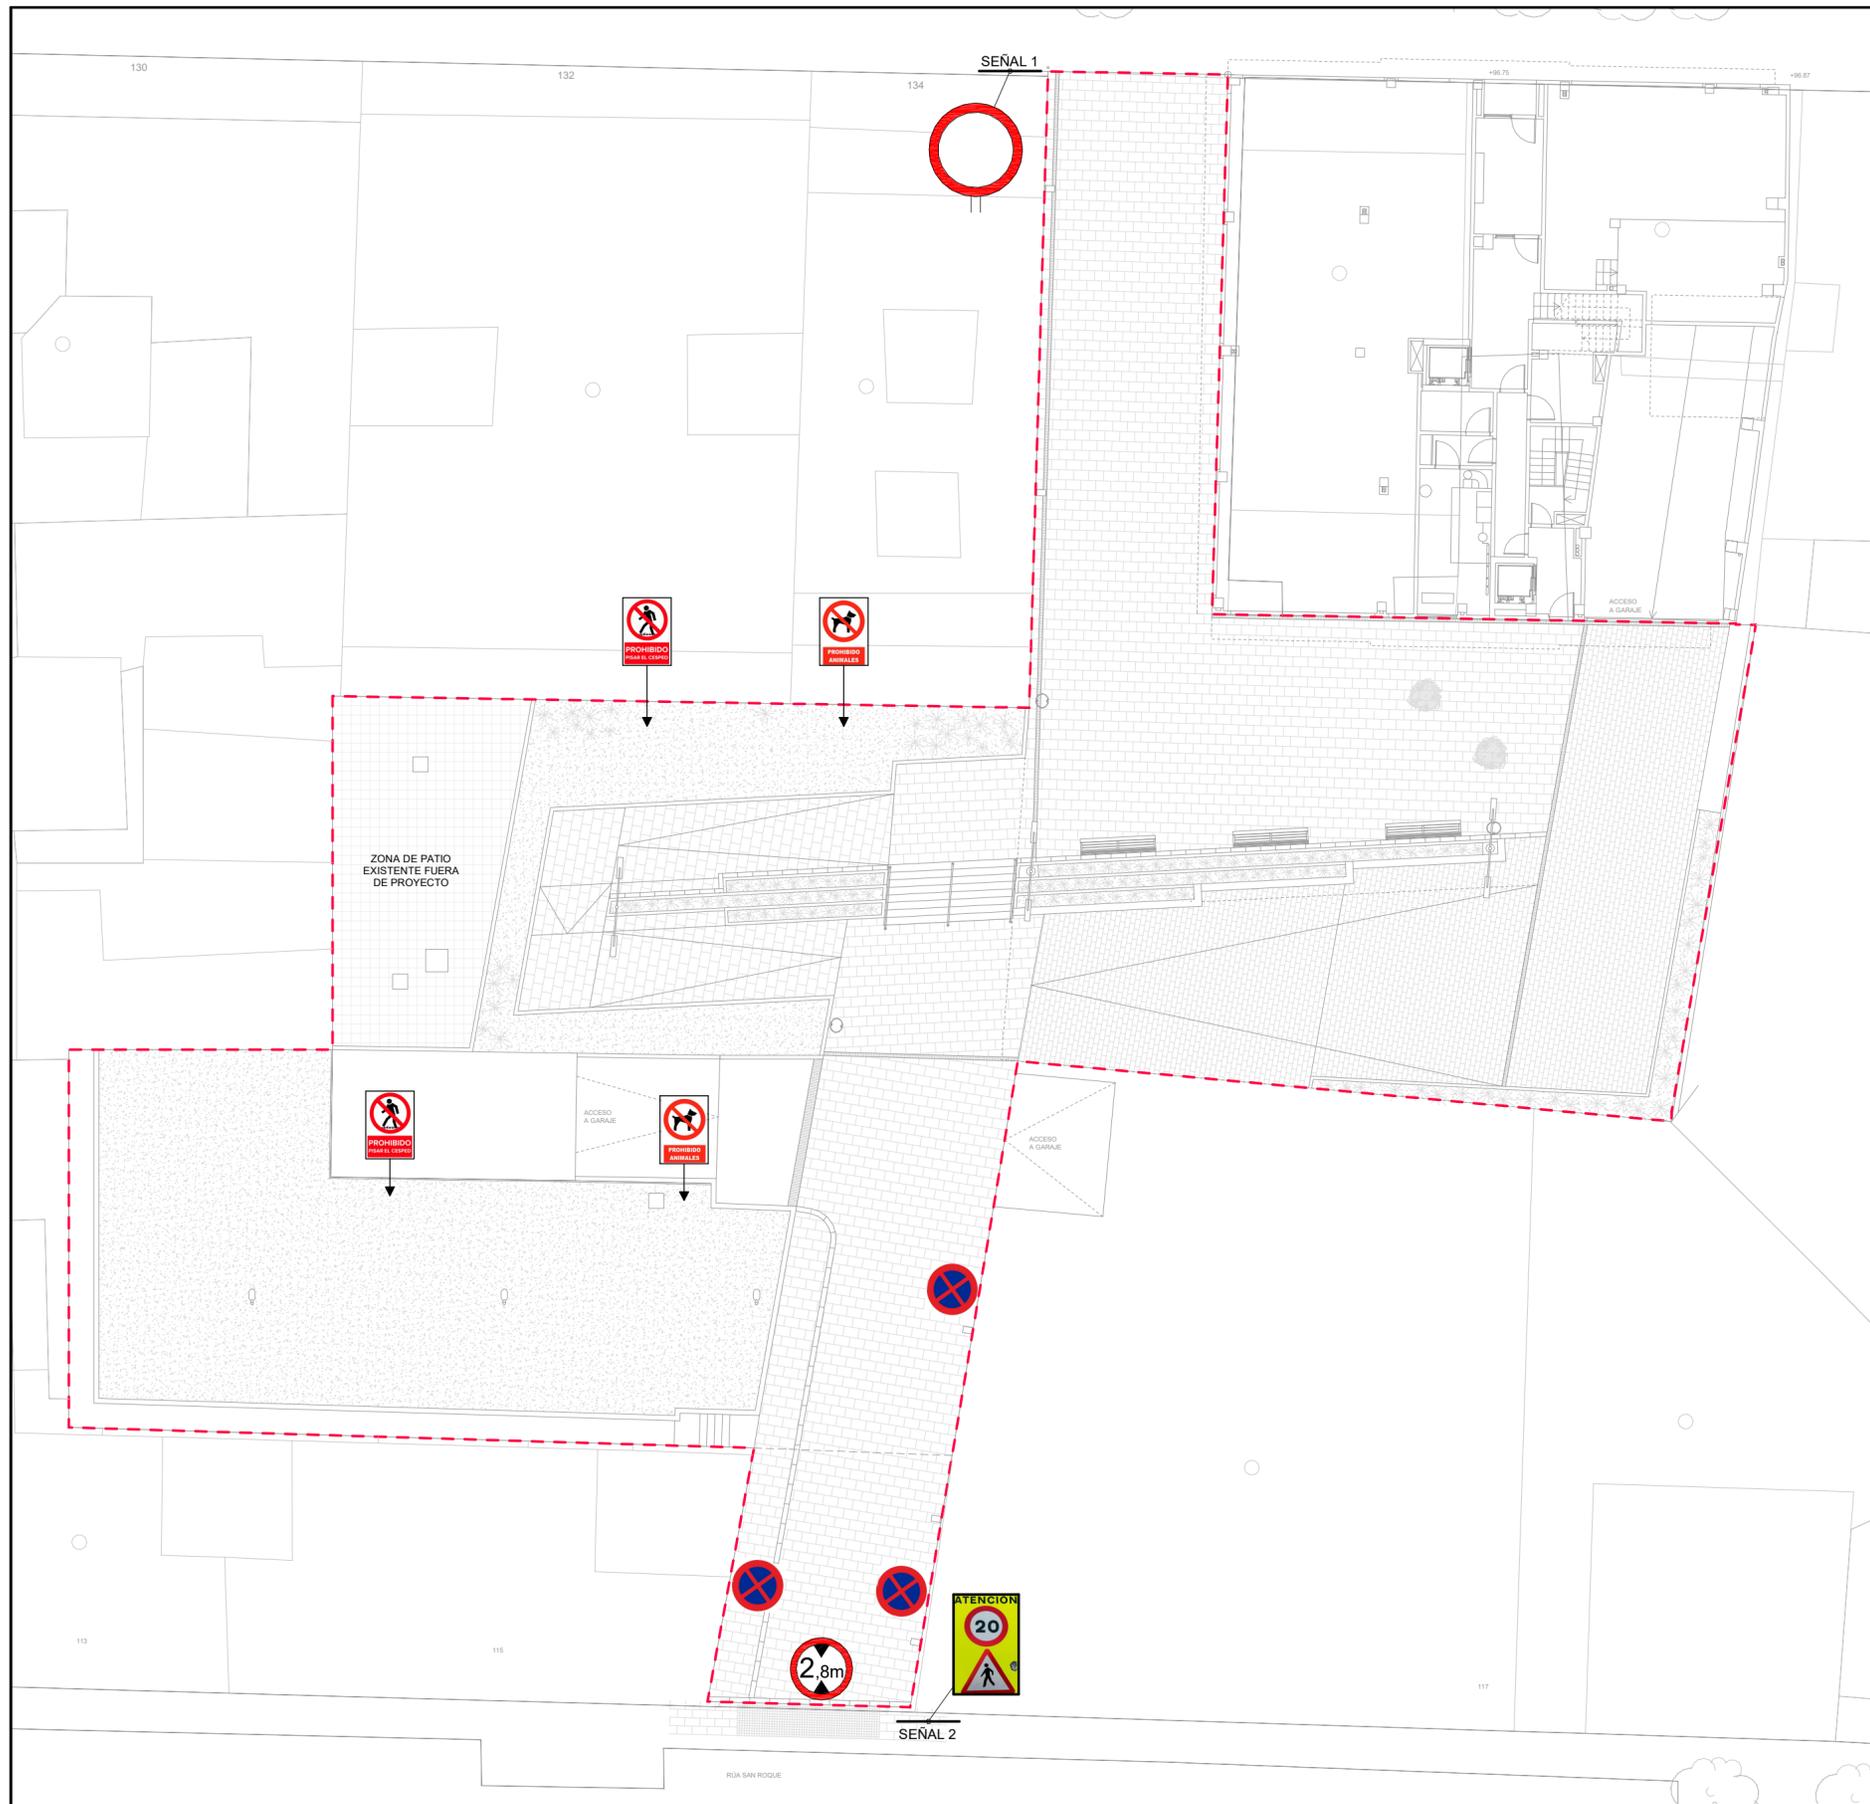

LEYENDA SEÑALIZACIÓN	
	PROHIBIDA LA CIRCULACIÓN DE TODA CLASE DE VEHÍCULOS
	SEÑAL DE PRIORIDAD DE PEATONES
	SEÑAL DE PROHIBIDO PISAR ZONAS VERDES
	SEÑAL DE PROHIBIDO ANIMALES
	SEÑAL DE PROHIBIDO APARCAR Y ESTACIONAR
	SEÑAL DE ALTURA DE GALIBO

- NOTA**
- LA INFORMACIÓN RECOGIDA EN LOS PLANOS SE COMPLETA CON EL RESTO DE DOCUMENTOS QUE INTEGRAN EL PROYECTO (MEMORIA, CÁLCULOS, PLIEGO DE CONDICIONES TÉCNICAS).
 - CUALQUIER MODIFICACIÓN DEBERÁ SER APROBADA POR LA DIRECCIÓN FACULTATIVA Y RECOGIDA PREVIAMENTE EN UN PLANO QUE DEBERÁ FECHAR Y FIRMAR COMO "APROBADO", SIENDO NECESARIO APORTAR TODA LA DOCUMENTACIÓN Y CÁLCULOS JUSTIFICATIVOS DE LA MISMA.
 - SE DEBERÁ COMPROBAR LA VALIDEZ DE LAS ACOMETIDAS EXISTENTES PREVIAMENTE AL INICIO DE LOS TRABAJOS.
 - SE DEBERÁN REPLANTEAR LOS RECORRIDOS DE TODAS LAS INSTALACIONES PARA CUMPLIR LAS DISTANCIAS ENTRE ELLOS SEGÚN LA NORMA.
 - LAS CANALIZACIONES DE AGUA Y ELECTRICIDAD QUE TRANSCURRAN EN PARALELO, LO HARÁN A 30cm DE DISTANCIA, Y SIEMPRE SE INSTALARÁN LAS DE AGUA POR DEBAJO DE LAS ELÉCTRICAS.
 - ANTES DE COLOCAR EN OBRA LOS MATERIALES, SE DEBERÁ ENTREGAR A LA DIRECCIÓN FACULTATIVA, CERTIFICADOS DE CADA UNO DE ELLOS, COPIA DE LA AUTORIZACIÓN DE USO Y FICHA DE CARACTERÍSTICAS TÉCNICAS.
 - SOLO SON VÁLIDAS LAS DIMENSIONES REFERENCIADAS CON COTAS.
 - TODOS LOS ELEMENTOS AUXILIARES NECESARIOS PARA LA CONSTRUCCIÓN DEL EDIFICIO DEBERÁN TENER APROBACIÓN DE LA DIRECCIÓN FACULTATIVA Y DEL COORDINADOR DE SEGURIDAD. PARA ELLO LA EMPRESA CONSTRUCTORA DEBERÁ PRESENTAR LAS HOMOLOGACIONES DE LOS ELEMENTOS A UTILIZAR, AJUSTADAS A LA DISPOSICIÓN CONCRETA DE LA OBRA Y, EN LOS ELEMENTOS QUE LO REQUIERAN, UN PROYECTO ESPECÍFICO REDACTADO POR UN TÉCNICO COMPETENTE EN LA MATERIA.
 - TODOS LOS DATOS RELATIVOS A LA GEOMETRÍA DE ESTE PROYECTO (COTAS, HUECOS, PENDIENTES, ETC.) SE VERIFICARÁN CON LOS PLANOS DE ARQUITECTURA.
 - LOS DATOS QUE FIGURAN EN LOS PLANOS SE REALIZARÁN DE ACUERDO A LAS INSTRUCCIONES DE LA DIRECCIÓN TÉCNICA DE LA OBRA.
 - SE COMPROBARÁN TODOS LOS HUECOS DE INSTALACIONES SEGÚN PLANOS DE ARQUITECTURA, REPLANTEANDO PASOS DE INSTALACIONES Y PASADIZOS, PREVALECIENDO EL REPLANTEO DE HUECOS SEGÚN PLANOS DE INSTALACIONES.
 - TANTO INSTALACIONES PRIVADAS QUE INVADEN ZONAS COMUNES O INSTALACIONES COMUNES QUE INVADAN ZONAS PRIVATIVAS DEBEN QUEDAR REFLEJADAS EN EL LIBRO DEL EDIFICIO Y ASUMIDAS POR LA PROPIEDAD.

R04	04-07-24	AS BUILT
R03	30-04-24	ACTUALIZACIÓN PROYECTO
R02	20-03-24	ACTUALIZACIÓN PROYECTO
REVISIÓN	FECHA	MOTIVO

D.O. PROYECTO DE URBANIZACIÓN DEL ESPACIO DE CESIÓN



promotor: PROMOCIONES DOMINGO FERNANDEZ S.L.
situación: RÚA URZAIZ 136-138, VIGO
fecha: JULIO 2024
plano: ARQUITECTURA, SEÑALIZACIÓN

A03
escala 1:200

REBORDA INGENIERÍA ANTONIO REBORDA MARTÍNEZ Col. en ICOIIG Nº 492	ANTONIO REBORDA FDEZ. Col. en ICOIIG Nº 2217	BEATRIZ PÉREZ RIBAS Col. en ICOIIG Nº 2225	SANTIAGO CASTRO PAZ Col. en COAG Nº 1225	FRANCISCO J. MARIÑO MENDOZA Col. en COAG Nº 2608
---	---	---	---	---

PLANO DE SEÑALIZACIÓN



PLANO DE INTERVENCIÓN PAISAJÍSTICA

LEYENDA PAISAJISMO	
	PLANTAS ORNAMENTALES
	JARDIN
	CAMELIO EN MACETA

- NOTA**
- LA INFORMACIÓN RECOGIDA EN LOS PLANOS SE COMPLETA CON EL RESTO DE DOCUMENTOS QUE INTEGRAN EL PROYECTO (MEMORIA, CÁLCULOS, PLIEGO DE CONDICIONES TÉCNICAS).
 - CUALQUIER MODIFICACIÓN DEBERÁ SER APROBADA POR LA DIRECCIÓN FACULTATIVA Y RECOGIDA PREVIAMENTE EN UN PLANO QUE DEBERÁ FECHAR Y FIRMAR COMO "APROBADO", SIENDO NECESARIO APORTAR TODA LA DOCUMENTACIÓN Y CÁLCULOS JUSTIFICATIVOS DE LA MISMA.
 - SE DEBERÁ COMPROBAR LA VALIDEZ DE LAS ACOMETIDAS EXISTENTES PREVIAMENTE AL INICIO DE LOS TRABAJOS.
 - SE DEBERÁN REPLANTEAR LOS RECORRIDOS DE TODAS LAS INSTALACIONES PARA CUMPLIR LAS DISTANCIAS ENTRE ELLOS SEGÚN LA NORMA.
 - LAS CANALIZACIONES DE AGUA Y ELECTRICIDAD QUE TRANSCURRAN EN PARALELO, LO HARÁN A 30cm DE DISTANCIA, Y SIEMPRE SE INSTALARÁN LAS DE AGUA POR DEBAJO DE LAS ELÉCTRICAS.
 - ANTES DE COLOCAR EN OBRA LOS MATERIALES, SE DEBERÁ ENTREGAR A LA DIRECCIÓN FACULTATIVA: CERTIFICADOS DE CADA UNO DE ELLOS, COPIA DE LA AUTORIZACIÓN DE USO Y FICHA DE CARACTERÍSTICAS TÉCNICAS.
 - SOLO SON VÁLIDAS LAS DIMENSIONES REFERENCIADAS CON COTAS.
 - TODOS LOS ELEMENTOS AUXILIARES NECESARIOS PARA LA CONSTRUCCIÓN DEL EDIFICIO DEBERÁN TENER APROBACIÓN DE LA DIRECCIÓN FACULTATIVA Y DEL COORDINADOR DE SEGURIDAD. PARA ELLO LA EMPRESA CONSTRUCTORA DEBERÁ PRESENTAR LAS HOMOLOGACIONES DE LOS ELEMENTOS A UTILIZAR, AJUSTADAS A LA DISPOSICIÓN CONCRETA DE LA OBRA Y, EN LOS ELEMENTOS QUE LO REQUIERAN, UN PROYECTO ESPECÍFICO REDACTADO POR UN TÉCNICO COMPETENTE EN LA MATERIA.
 - TODOS LOS DATOS RELATIVOS A LA GEOMETRÍA DE ESTE PROYECTO (COTAS, HUECOS, PENDIENTES, ETC.) SE VERIFICARÁN CON LOS PLANOS DE ARQUITECTURA.
 - LOS DATOS QUE FIGURAN EN LOS PLANOS SE REALIZARÁN DE ACUERDO A LAS INSTRUCCIONES DE LA DIRECCIÓN TÉCNICA DE LA OBRA.
 - SE COMPROBARÁN TODOS LOS HUECOS DE INSTALACIONES SEGÚN PLANOS DE ARQUITECTURA, REPLANTEANDO PASOS DE INSTALACIONES Y PASADIZOS, PREVALECIENDO EL REPLANTEO DE HUECOS SEGÚN PLANOS DE INSTALACIONES.
 - TANTO INSTALACIONES PRIVADAS QUE INVADEN ZONAS COMUNES O INSTALACIONES COMUNES QUE INVADAN ZONAS PRIVATIVAS DEBEN QUEDAR REFLEJADAS EN EL LIBRO DEL EDIFICIO Y ASUMIDAS POR LA PROPIEDAD.



R04	04-07-24	AS BUILT
R03	30-04-24	ACTUALIZACIÓN PROYECTO
R02	20-03-24	ACTUALIZACIÓN PROYECTO
REVISIÓN	FECHA	MOTIVO

D.O. PROYECTO DE URBANIZACIÓN DEL ESPACIO DE CESIÓN





promotor: PROMOCIONES DOMINGO FERNANDEZ S.L.
situación: RÚA URZAIZ 136-138, VIGO
fecha: JULIO 2024
plano: ARQUITECTURA, PAISAJISMO

A04
escala 1:200

REBORDA INGENIERÍA ANTONIO REBORDA MARTÍNEZ Col. en ICOIIG Nº 492	ANTONIO REBORDA FDEZ. Col. en ICOIIG Nº 2217	BEATRIZ PÉREZ RIBAS Col. en ICOIIG Nº 2225	SANTIAGO CASTRO PAZ Col. en COAG Nº 1225	FRANCISCO J. MARIÑO MENDOZA Col. en COAG Nº 2608
---	---	---	---	---

- NOTA**
- LA INFORMACIÓN RECOGIDA EN LOS PLANOS SE COMPLETA CON EL RESTO DE DOCUMENTOS QUE INTEGRAN EL PROYECTO (MEMORIA, CÁLCULOS, PLIEGO DE CONDICIONES TÉCNICAS).
 - CUALQUIER MODIFICACIÓN DEBERÁ SER APROBADA POR LA DIRECCIÓN FACULTATIVA Y RECOGIDA PREVIAMENTE EN UN PLANO QUE DEBERÁ FECHAR Y FIRMAR COMO "APROBADO", SIENDO NECESARIO APORTAR TODA LA DOCUMENTACIÓN Y CÁLCULOS JUSTIFICATIVOS DE LA MISMA.
 - SE DEBERÁ COMPROBAR LA VALIDEZ DE LAS ACOMETIDAS EXISTENTES PREVIAMENTE AL INICIO DE LOS TRABAJOS.
 - SE DEBERÁN REPLANTAR LOS RECORRIDOS DE TODAS LAS INSTALACIONES PARA CUMPLIR LAS DISTANCIAS ENTRE ELLOS SEGÚN LA NORMA.
 - LAS CANALIZACIONES DE AGUA Y ELECTRICIDAD QUE TRANSCURRAN EN PARALELO, LO HARÁN A 30cm DE DISTANCIA, Y SIEMPRE SE INSTALARÁN LAS DE AGUA POR DEBAJO DE LAS ELÉCTRICAS.
 - ANTES DE COLOCAR EN OBRA LOS MATERIALES, SE DEBERÁ ENTREGAR A LA DIRECCIÓN FACULTATIVA, CERTIFICADOS DE CADA UNO DE ELLOS, COPIA DE LA AUTORIZACIÓN DE USO Y FICHA DE CARACTERÍSTICAS TÉCNICAS.
 - SOLO SON VÁLIDAS LAS DIMENSIONES REFERENCIADAS CON COTAS.
 - TODOS LOS ELEMENTOS AUXILIARES NECESARIOS PARA LA CONSTRUCCIÓN DEL EDIFICIO DEBERÁN TENER APROBACIÓN DE LA DIRECCIÓN FACULTATIVA Y DEL COORDINADOR DE SEGURIDAD. PARA ELLO LA EMPRESA CONSTRUCTORA DEBERÁ PRESENTAR LAS HOMOLOGACIONES DE LOS ELEMENTOS A UTILIZAR, AJUSTADAS A LA DISPOSICIÓN CONCRETA DE LA OBRA Y, EN LOS ELEMENTOS QUE LO REQUIERAN, UN PROYECTO ESPECÍFICO REDACTADO POR UN TÉCNICO COMPETENTE EN LA MATERIA.
 - TODOS LOS DATOS RELATIVOS A LA GEOMETRÍA DE ESTE PROYECTO (COTAS, HUECOS, PENDIENTES, ETC.) SE VERIFICARÁN CON LOS PLANOS DE ARQUITECTURA.
 - LOS DATOS QUE FIGURAN EN LOS PLANOS SE REALIZARÁN DE ACUERDO A LAS INSTRUCCIONES DE LA DIRECCIÓN TÉCNICA DE LA OBRA.
 - SE COMPROBARÁN TODOS LOS HUECOS DE INSTALACIONES SEGÚN PLANOS DE ARQUITECTURA, REPLANTEANDO PASOS DE INSTALACIONES Y PASADIZOS, PREVALECIENDO EL REPLANTEO DE HUECOS SEGÚN PLANOS DE INSTALACIONES.
 - TANTO INSTALACIONES PRIVADAS QUE INVADEN ZONAS COMUNES O INSTALACIONES COMUNES QUE INVADAN ZONAS PRIVATIVAS DEBEN QUEDAR REFLEJADAS EN EL LIBRO DEL EDIFICIO Y ASUMIDAS POR LA PROPIEDAD.

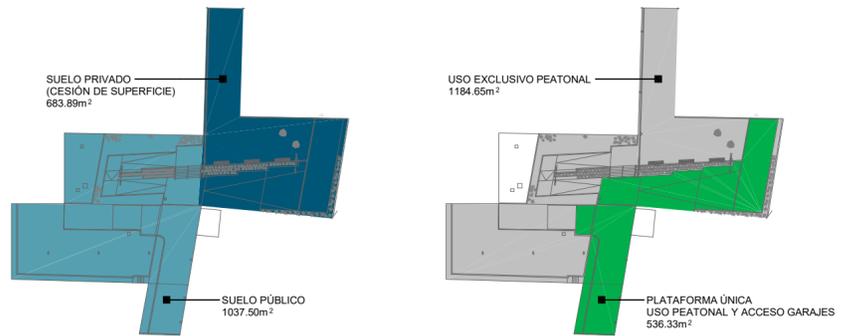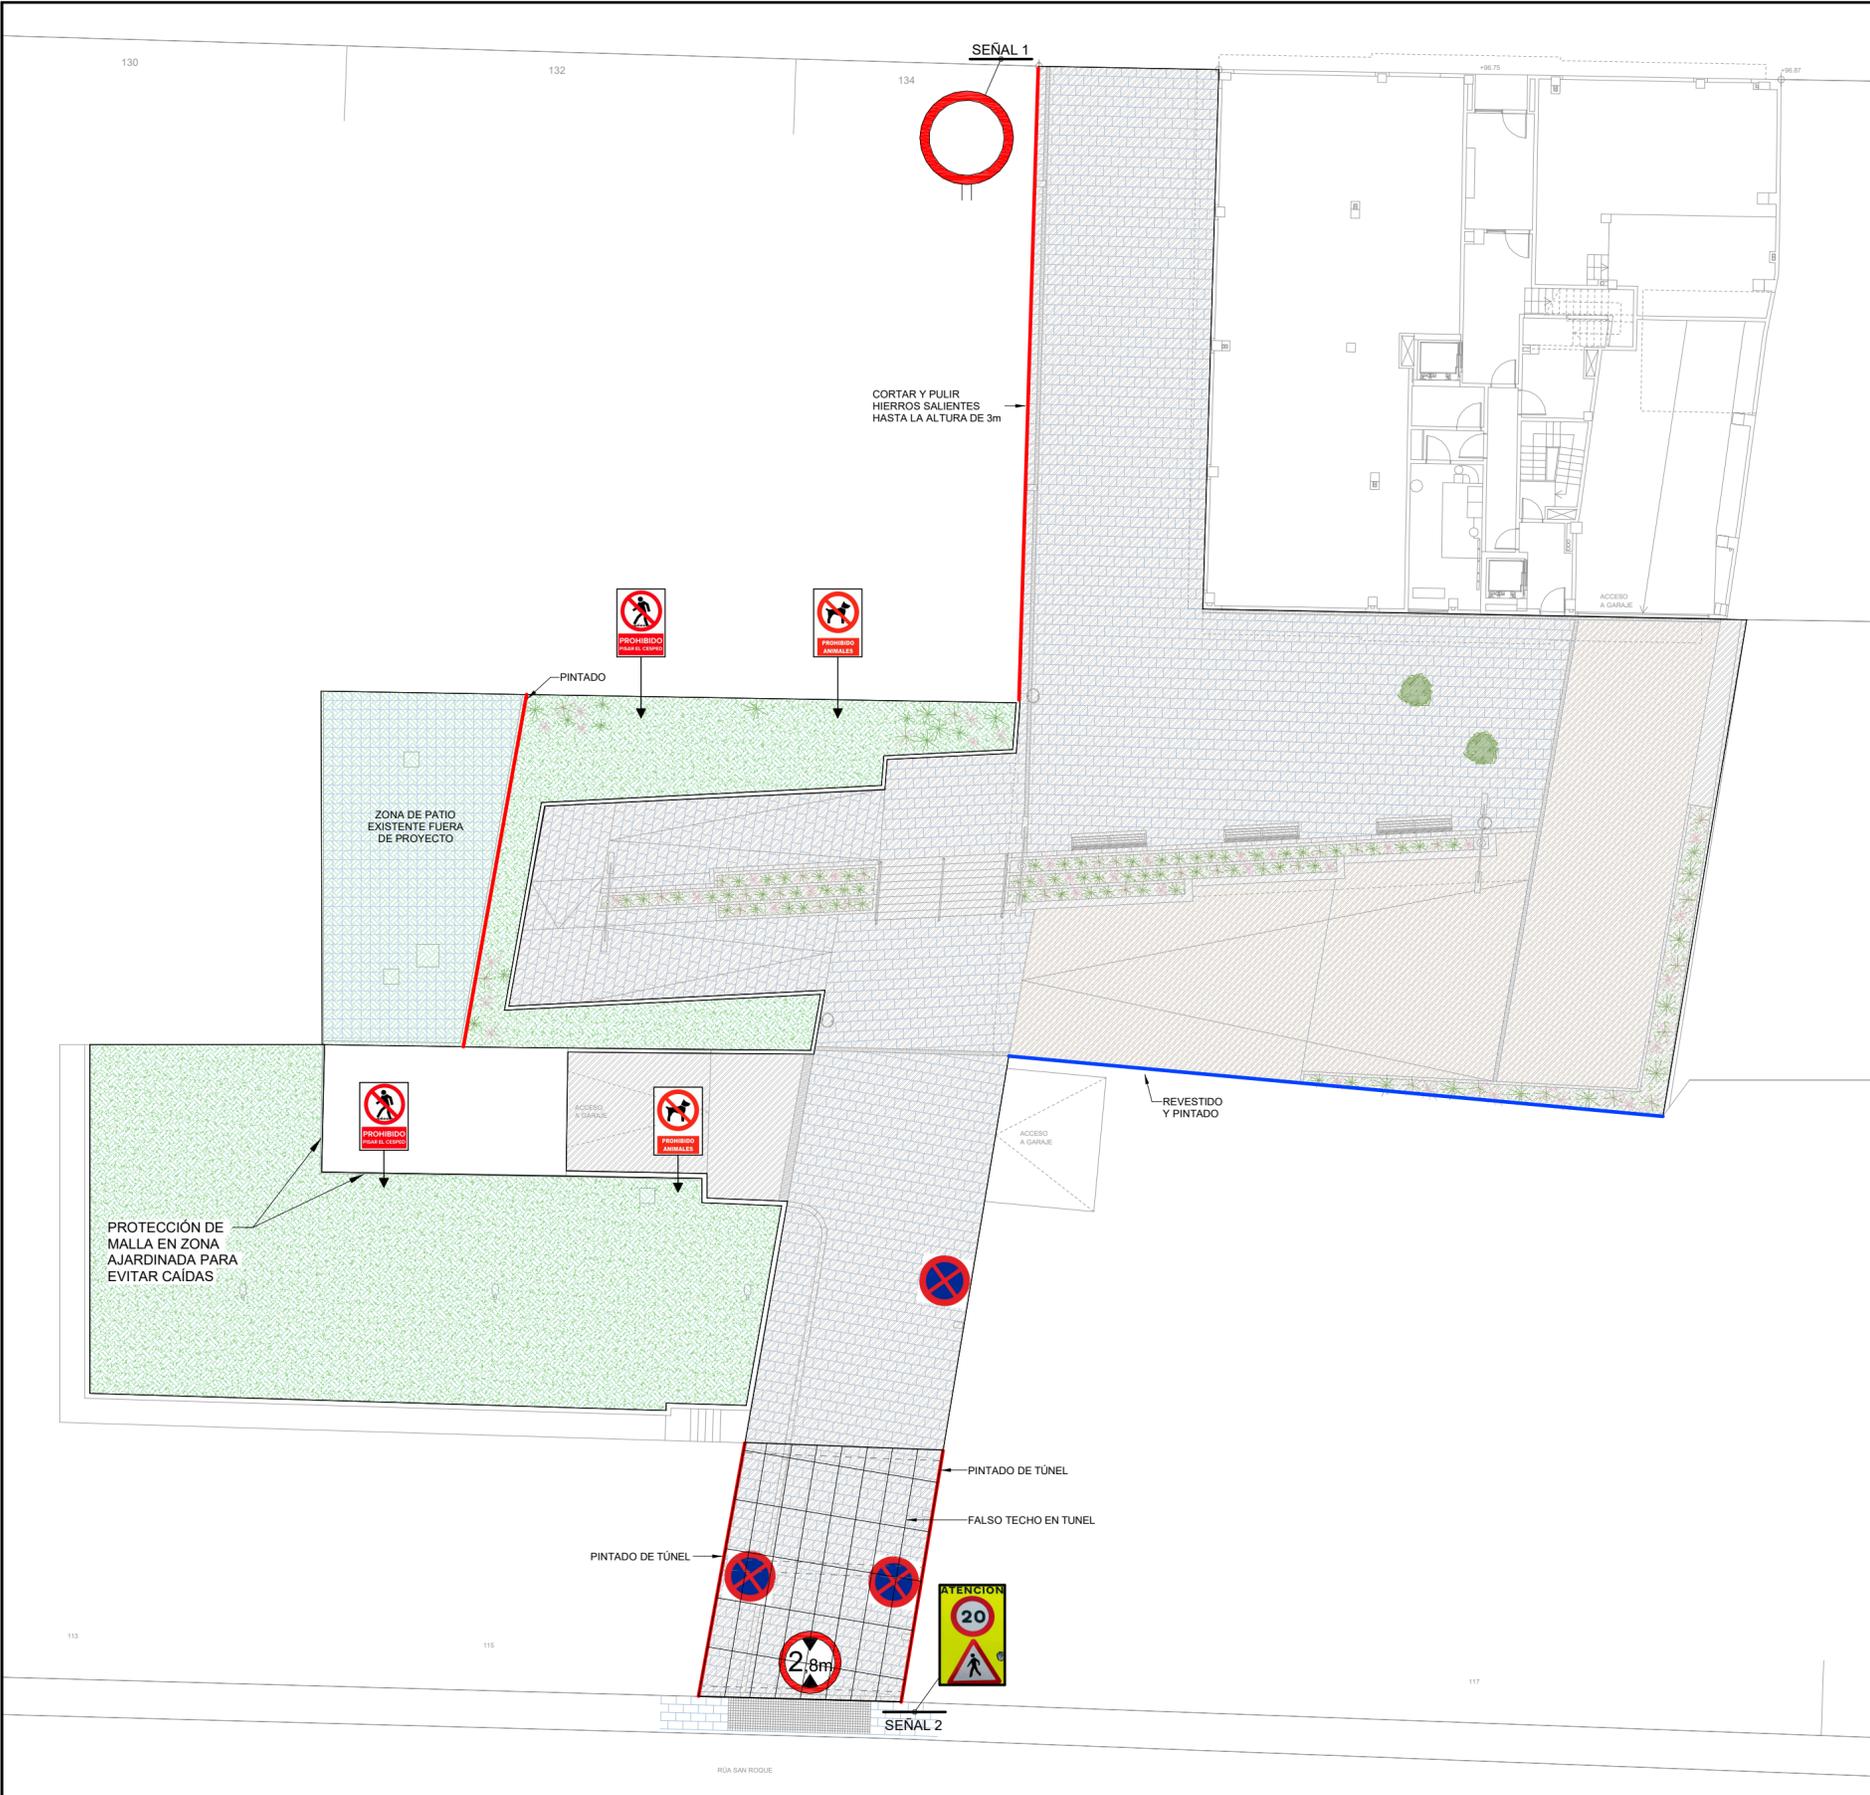

R04	04-07-24	AS BUILT
R03	30-04-24	ACTUALIZACIÓN PROYECTO
R02	20-03-24	ACTUALIZACIÓN PROYECTO
REVISIÓN	FECHA	MOTIVO

D.O. PROYECTO DE URBANIZACIÓN DEL ESPACIO DE CESIÓN


 promotor: PROMOCIONES DOMINGO FERNANDEZ S.L.
 situación: RÚA URZAIZ 136-138, VIGO
 fecha: JULIO 2024
 plano: ARQUITECTURA. ACABADOS

A05
escala 1:200

REBORADA INGENIERIA
 ANTONIO REBORADA MARTINEZ
 Col. en ICOIIG Nº 492

ANTONIO REBORADA FDEZ.
 Col. en ICOIIG Nº 2217

BEATRIZ PÉREZ RIBAS
 Col. en ICOIIG Nº 2225

SANTIAGO CASTRO PAZ
 Col. en COAG Nº 1225

FRANCISCO J. MARIÑO MENDOZA
 Col. en COAG Nº 2608

Reborada Martínez Antonio SLNE - C/ Marqués de Valladares Nº5-2º - 36201 Vigo (Pontevedra) - Tel: 986 430 245 - ingenieria@reborada.gal


PLANO DE ACABADOS

NOTA

- LA INFORMACIÓN RECOGIDA EN LOS PLANOS SE COMPLETA CON EL RESTO DE DOCUMENTOS QUE INTEGRAN EL PROYECTO (MEMORIA, CÁLCULOS, PLIEGO DE CONDICIONES TÉCNICAS).
- CUALQUIER MODIFICACIÓN DEBERÁ SER APROBADA POR LA DIRECCIÓN FACULTATIVA Y RECOGIDA PREVIAMENTE EN UN PLANO QUE DEBERÁ FECHAR Y FIRMAR COMO "APROBADO", SIENDO NECESARIO APORTAR TODA LA DOCUMENTACIÓN Y CÁLCULOS JUSTIFICATIVOS DE LA MISMA.
- SE DEBERÁ COMPROBAR LA VALIDEZ DE LAS ACOMETIDAS EXISTENTES PREVIAMENTE AL INICIO DE LOS TRABAJOS.
- SE DEBERÁN REPLANTEAR LOS RECORRIDOS DE TODAS LAS INSTALACIONES PARA CUMPLIR LAS DISTANCIAS ENTRE ELLOS SEGÚN LA NORMA.
- LAS CANALIZACIONES DE AGUA Y ELECTRICIDAD QUE TRANSCURRAN EN PARALELO, LO HARÁN A 30cm DE DISTANCIA, Y SIEMPRE SE INSTALARÁN LAS DE AGUA POR DEBAJO DE LAS ELÉCTRICAS.
- ANTES DE COLOCAR EN OBRA LOS MATERIALES, SE DEBERÁ ENTREGAR A LA DIRECCIÓN FACULTATIVA, CERTIFICADOS DE CADA UNO DE ELLOS, COPIA DE LA AUTORIZACIÓN DE USO Y FICHA DE CARACTERÍSTICAS TÉCNICAS.
- SOLO SON VÁLIDAS LAS DIMENSIONES REFERENCIADAS CON COTAS.
- TODOS LOS ELEMENTOS AUXILIARES NECESARIOS PARA LA CONSTRUCCIÓN DEL EDIFICIO DEBERÁN TENER APROBACIÓN DE LA DIRECCIÓN FACULTATIVA Y DEL COORDINADOR DE SEGURIDAD. PARA ELLO LA EMPRESA CONSTRUCTORA DEBERÁ PRESENTAR LAS HOMOLOGACIONES DE LOS ELEMENTOS A UTILIZAR, AJUSTADAS A LA DISPOSICIÓN CONCRETA DE LA OBRA Y, EN LOS ELEMENTOS QUE LO REQUIERAN, UN PROYECTO ESPECÍFICO REDACTADO POR UN TÉCNICO COMPETENTE EN LA MATERIA.
- TODOS LOS DATOS RELATIVOS A LA GEOMETRÍA DE ESTE PROYECTO (COTAS, HUECOS, PENDIENTES, ETC.) SE VERIFICARÁN CON LOS PLANOS DE ARQUITECTURA.
- LOS DATOS QUE FIGURAN EN LOS PLANOS SE REALIZARÁN DE ACUERDO A LAS INSTRUCCIONES DE LA DIRECCIÓN TÉCNICA DE LA OBRA.
- SE COMPROBARÁN TODOS LOS HUECOS DE INSTALACIONES SEGÚN PLANOS DE ARQUITECTURA, REPLANTEANDO PASOS DE INSTALACIONES Y PASATUBOS, PREVALECIENDO EL REPLANTEO DE HUECOS SEGÚN PLANOS DE INSTALACIONES.
- TANTO INSTALACIONES PRIVADAS QUE INVADEN ZONAS COMUNES O INSTALACIONES COMUNES QUE INVADAN ZONAS PRIVATIVAS DEBEN QUEDAR REFLEJADAS EN EL LIBRO DEL EDIFICIO Y ASUMIDAS POR LA PROPIEDAD.



SECCIONES FALSO TECHO
ESCALA 1:100

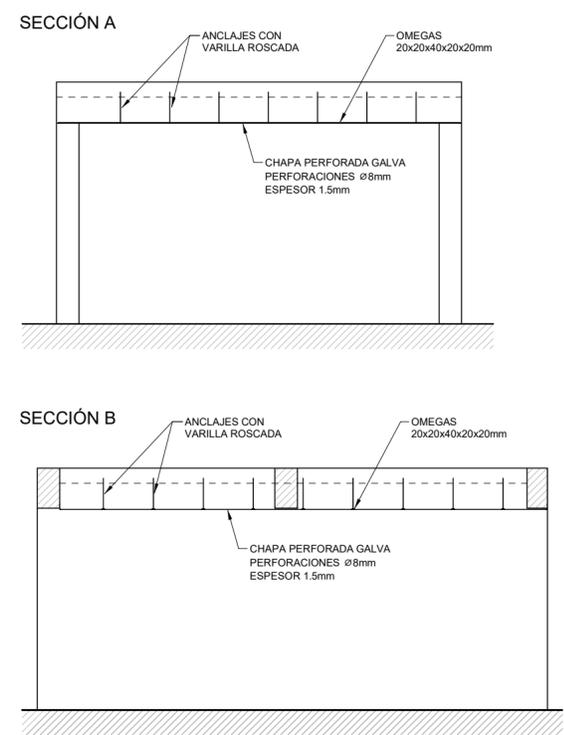

R04	04-07-24	AS BUILT
R03	30-04-24	ACTUALIZACIÓN PROYECTO
R02	20-03-24	ACTUALIZACIÓN PROYECTO
REVISIÓN	FECHA	MOTIVO

D.O. PROYECTO DE URBANIZACIÓN DEL ESPACIO DE CESIÓN



promotor: PROMOCIONES DOMINGO FERNANDEZ S.L.
situación: RÚA URZAIZ 136-138, VIGO
fecha: JULIO 2024
plano: CONSTRUCCION. PLANO GENERAL

C01
escala 1:200

REBORDA INGENIERIA
 ANTONIO REBORDA MARTINEZ
 Col. en ICOIIG Nº 492

ANTONIO REBORDA FDEZ.
 Col. en ICOIIG Nº 2217

BEATRIZ PÉREZ RIBAS
 Col. en ICOIIG Nº 2225


SANTIAGO CASTRO PAZ
 Col. en COAG Nº 1225

FRANCISCO J. MARIÑO MENDOZA
 Col. en COAG Nº 2608

Reboreda Martínez Antonio SLNE - C/ Marqués de Valladares Nº5-2º - 36201 Vigo (Pontevedra) - Tel: 986 430 245 - ingenieria@reboreda.gal

PLANO GENERAL

- NOTA**
- LA INFORMACIÓN RECOGIDA EN LOS PLANOS SE COMPLETA CON EL RESTO DE DOCUMENTOS QUE INTEGRAN EL PROYECTO (MEMORIA, CÁLCULOS, PLEGO DE CONDICIONES TÉCNICAS).
 - CUALQUIER MODIFICACIÓN DEBERÁ SER APROBADA POR LA DIRECCIÓN FACULTATIVA Y REGISTRADA PREVIAMENTE EN UN PLANO QUE DEBERÁ FECHAR Y FIRMAR COMO "APROBADO", SIENDO NECESARIO APORTAR TODA LA DOCUMENTACIÓN Y CÁLCULOS JUSTIFICATIVOS DE LA MISMA.
 - SE DEBERÁ COMPROBAR LA VALIDEZ DE LAS ACOMETIDAS EXISTENTES PREVIAMENTE AL INICIO DE LOS TRABAJOS.
 - SE DEBERÁN REPLANTAR LOS RECORRIDOS DE TODAS LAS INSTALACIONES PARA CUMPLIR LAS DISTANCIAS ENTRE ELLOS SEGÚN LA NORMA.
 - LAS CANALIZACIONES DE AGUA Y ELECTRICIDAD QUE TRANSCURRAN EN PARALELO LO HARÁN A 30CM DE DISTANCIA, Y SIEMPRE SE INSTALARÁN LAS DE AGUA POR DEBAJO DE LAS ELÉCTRICAS.
 - ANTES DE COLOCAR EN OBRA LOS MATERIALES, SE DEBERÁ ENTREGAR A LA DIRECCIÓN FACULTATIVA, CERTIFICADOS DE CADA UNO DE ELLOS, COPIA DE LA AUTORIZACIÓN DE USO Y FICHA DE CARACTERÍSTICAS TÉCNICAS.
 - SOLO SON VÁLIDAS LAS DIMENSIONES REFERENCIADAS CON COTAS.
 - TODOS LOS ELEMENTOS AUXILIARES NECESARIOS PARA LA CONSTRUCCIÓN DEL EDIFICIO DEBERÁN TENER APROBACIÓN DE LA DIRECCIÓN FACULTATIVA Y DEL COORDINADOR DE SEGURIDAD. PARA ELLO LA EMPRESA CONSTRUCTORA DEBERÁ PRESENTAR LAS HOMOLOGACIONES DE LOS ELEMENTOS A UTILIZAR, AJUSTADAS A LA DISPOSICIÓN CONCRETA DE LA OBRA Y, EN LOS ELEMENTOS QUE LO REQUIERAN, UN PROYECTO ESPECÍFICO REDACTADO POR UN TÉCNICO COMPETENTE EN LA MATERIA.
 - TODOS LOS DATOS RELATIVOS A LA GEOMETRÍA DE ESTE PROYECTO (COTAS, HUECOS, PENDIENTES, ETC.) SE VERIFICARÁN CON LOS PLANOS DE ARQUITECTURA.
 - LOS DATOS QUE FIGURAN EN LOS PLANOS SE REALIZARÁN DE ACUERDO A LAS INSTRUCCIONES DE LA DIRECCIÓN TÉCNICA DE LA OBRA.
 - SE COMPROBARÁN TODOS LOS HUECOS DE INSTALACIONES SEGÚN PLANOS DE ARQUITECTURA, REPLANTANDO PASOS DE INSTALACIONES Y PASADIZOS, PREVIENDO EL REPLANTEO DE HUECOS SEGÚN PLANOS DE INSTALACIONES.
 - TANTO INSTALACIONES PRIVADAS QUE INVADEN ZONAS COMUNES O INSTALACIONES COMUNES QUE INVADAN ZONAS PRIVATIVAS DEBEN QUEDAR REPLEADAS EN EL LIBRO DEL EDIFICIO Y ASUMIDAS POR LA PROPIEDAD.

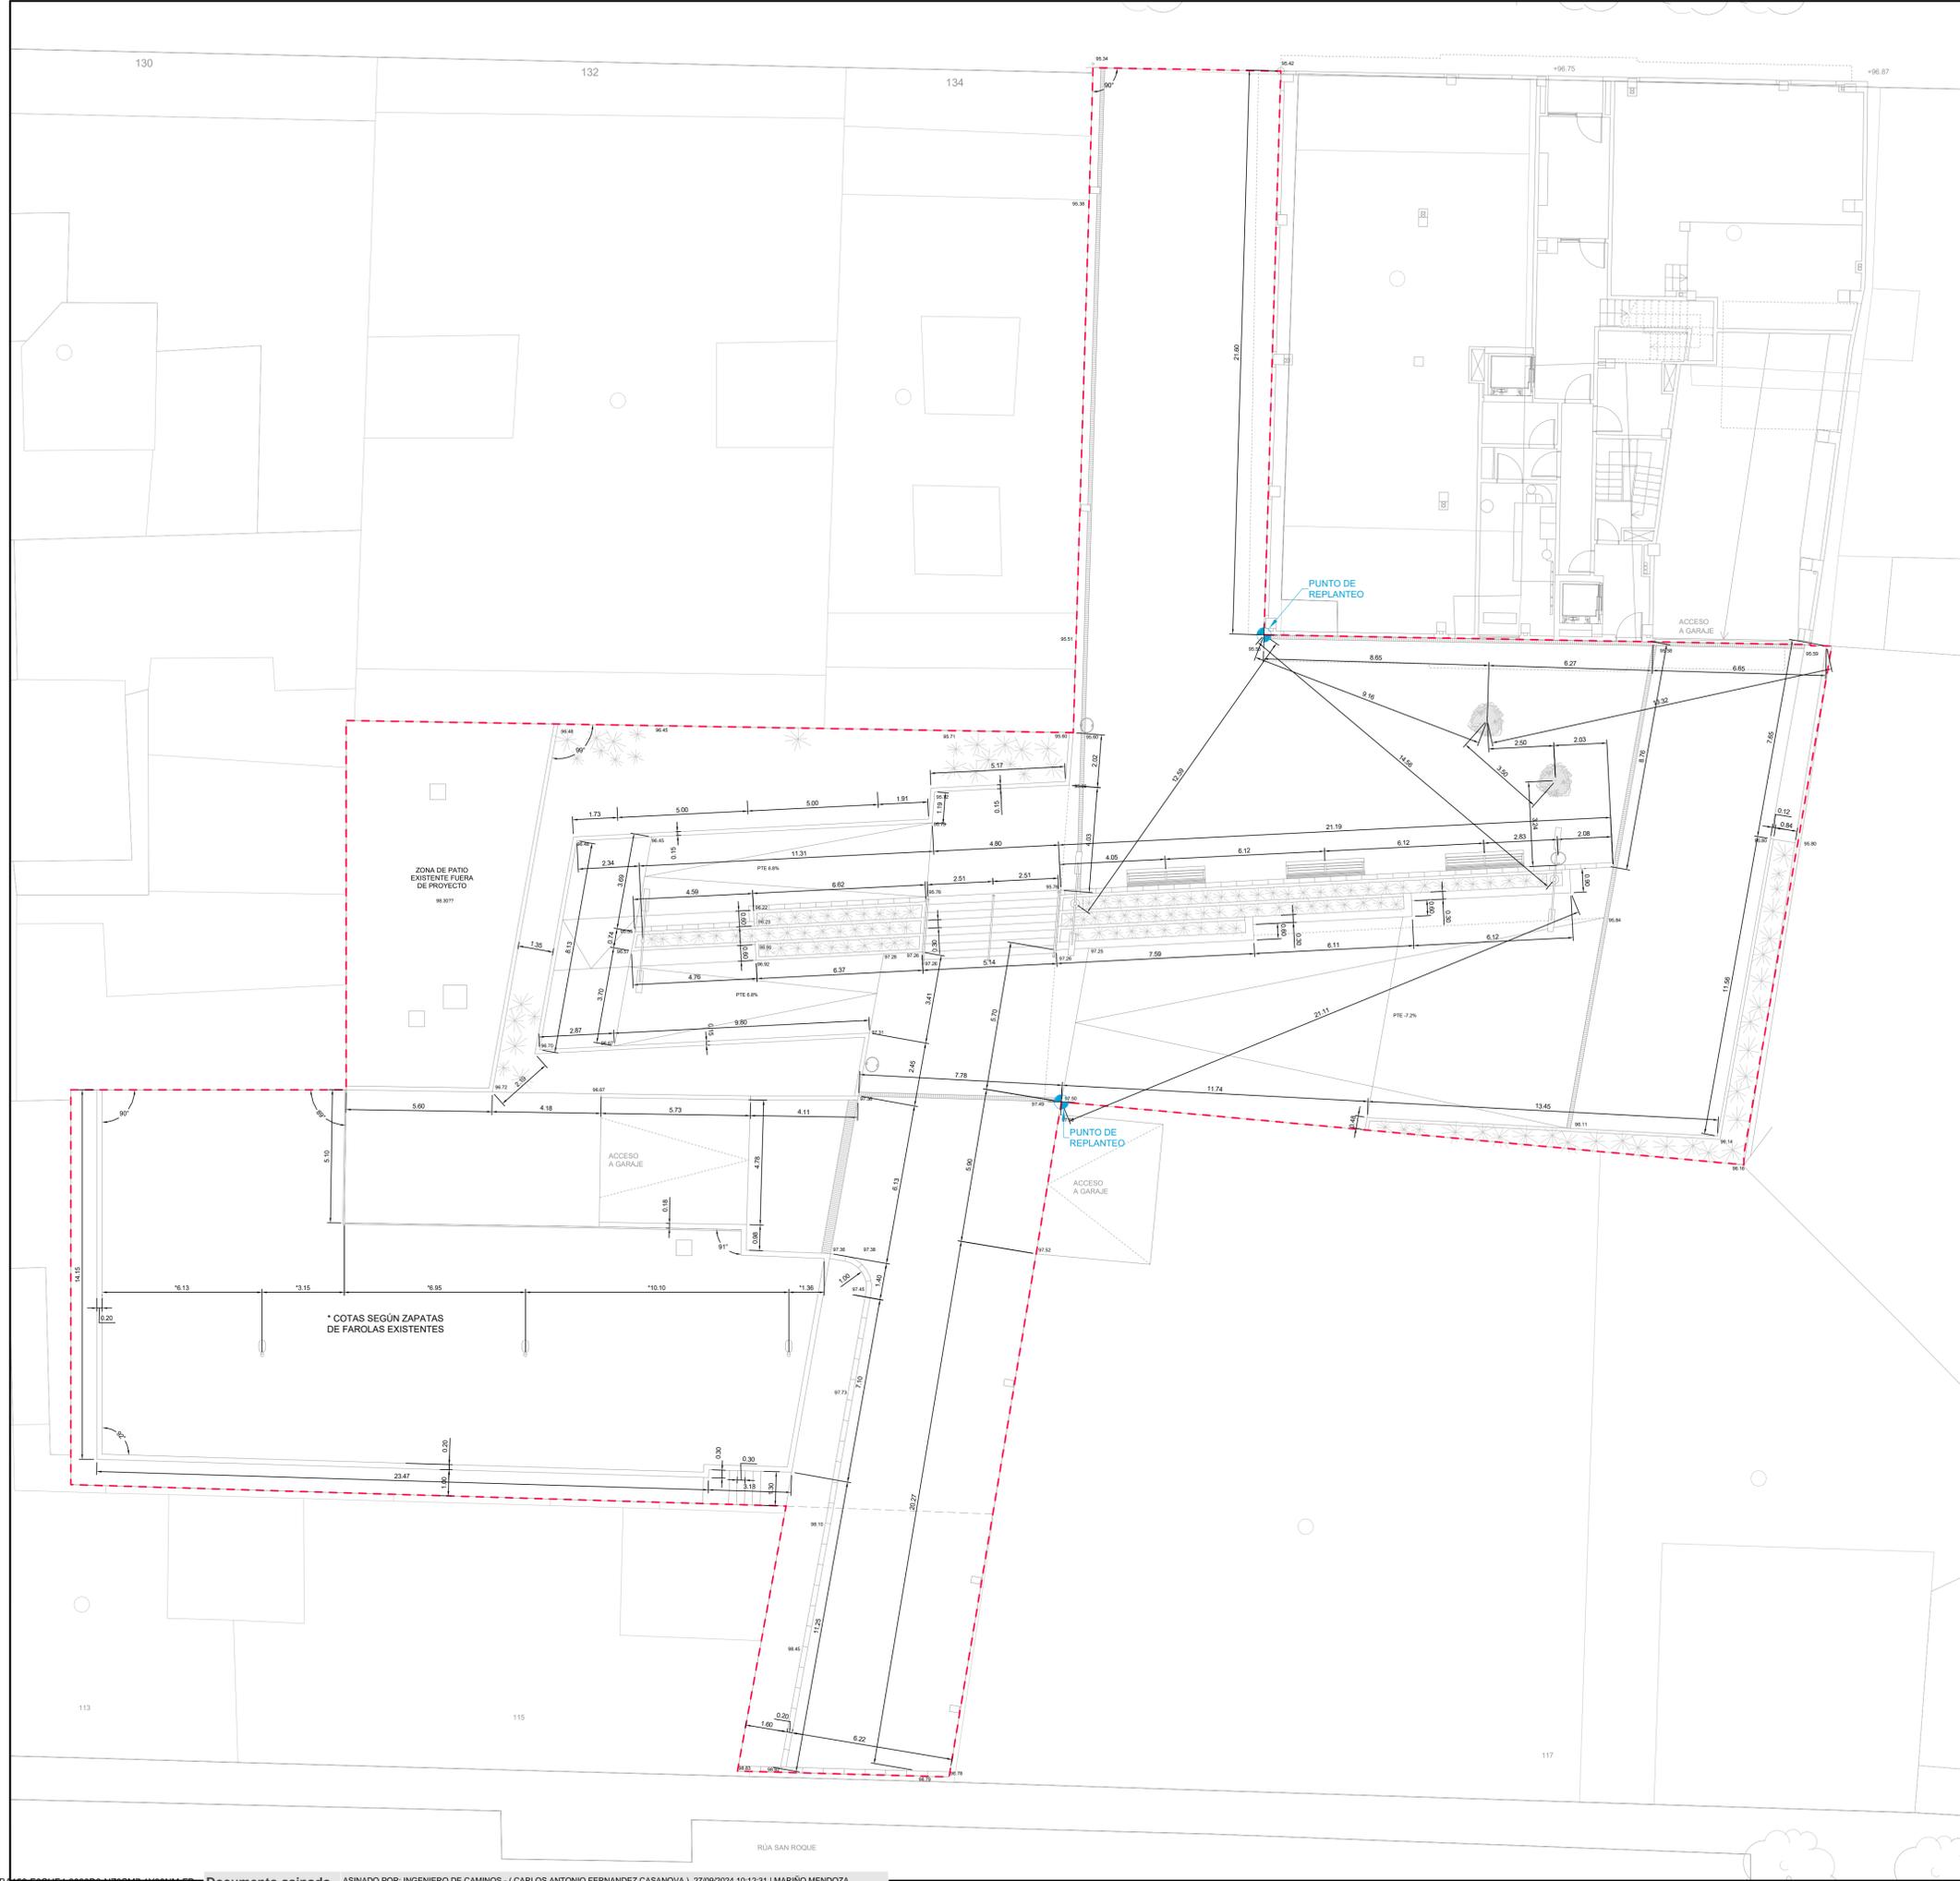

R04	04-07-24	AS BUILT
R03	30-04-24	ACTUALIZACIÓN PROYECTO
R02	29-03-24	ACTUALIZACIÓN PROYECTO
REVISION	FECHA	MOTIVO

D.O. PROYECTO DE URBANIZACIÓN DEL ESPACIO DE CESIÓN


promotor: PROMOCIONES DOMINGO FERNANDEZ S.L.
 situación: RÚA URZAIZ 136-138, VIGO
 fecha: JULIO 2024
 plano: CONSTRUCCIÓN, REPLANTEO

C02
 escala: 1:150




S01. SECCIÓN TIPO ESCALERA
ESCALA 1:25

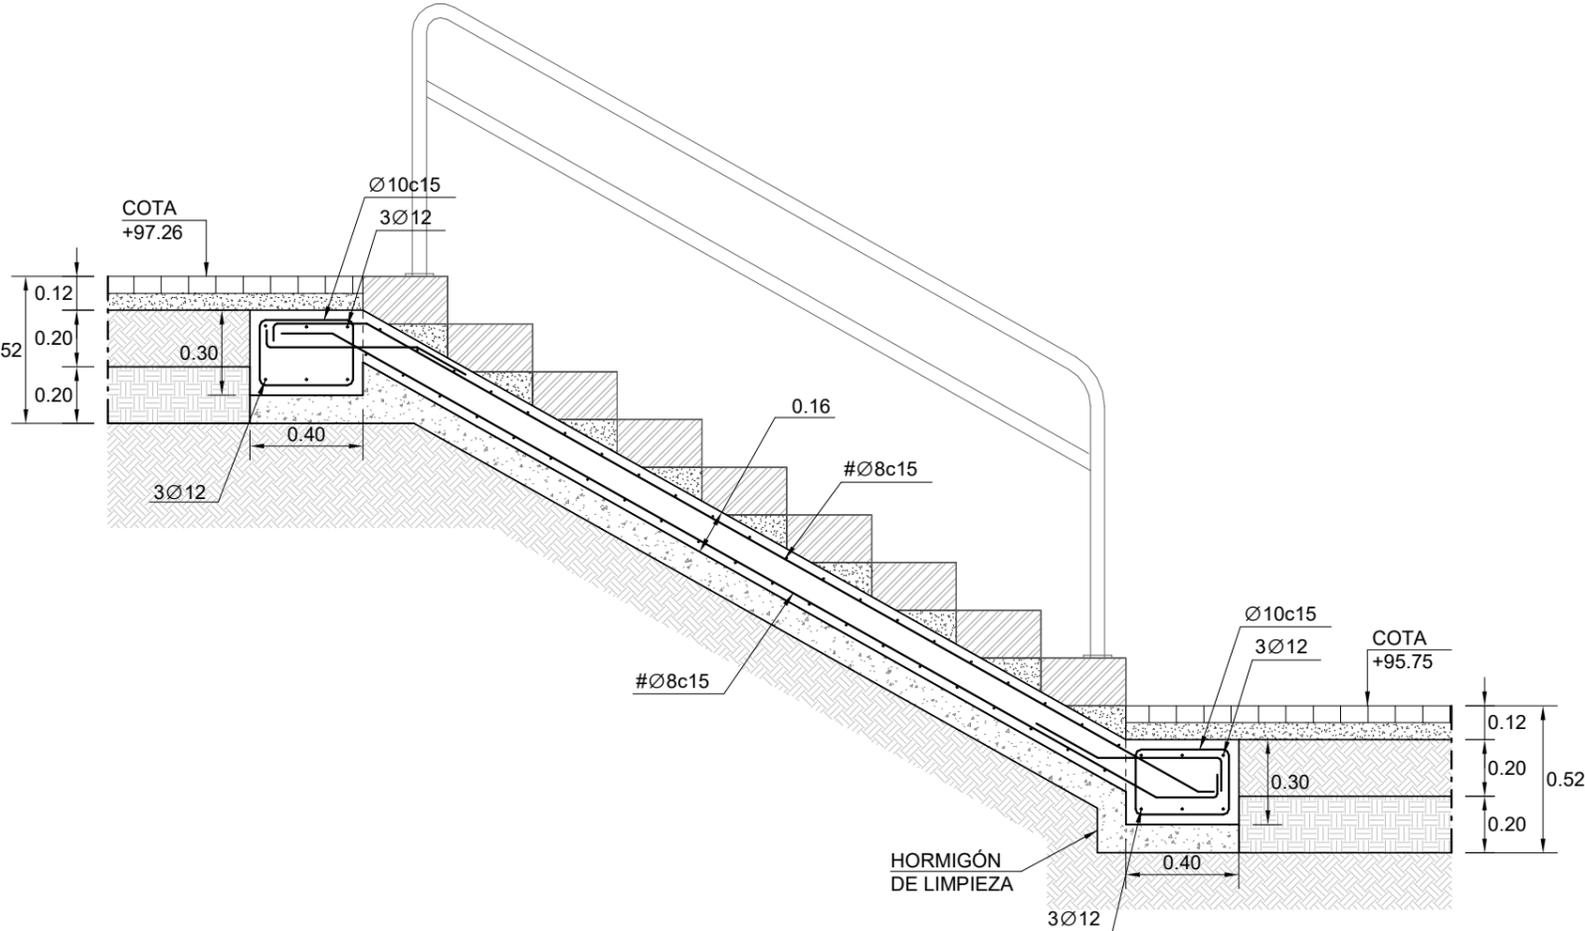


PLANTA URBANIZACIÓN
ESCALA 1:500

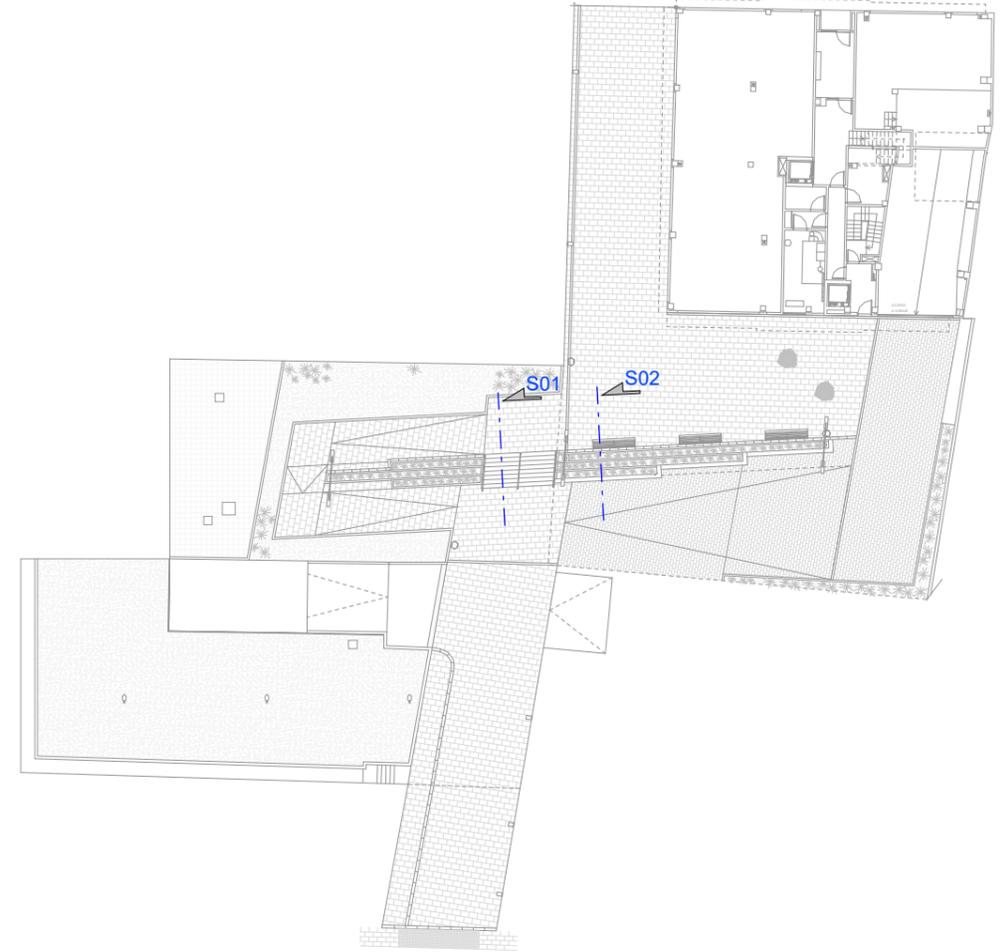


S02. SECCIÓN TIPO JARDINERA
ESCALA 1:25

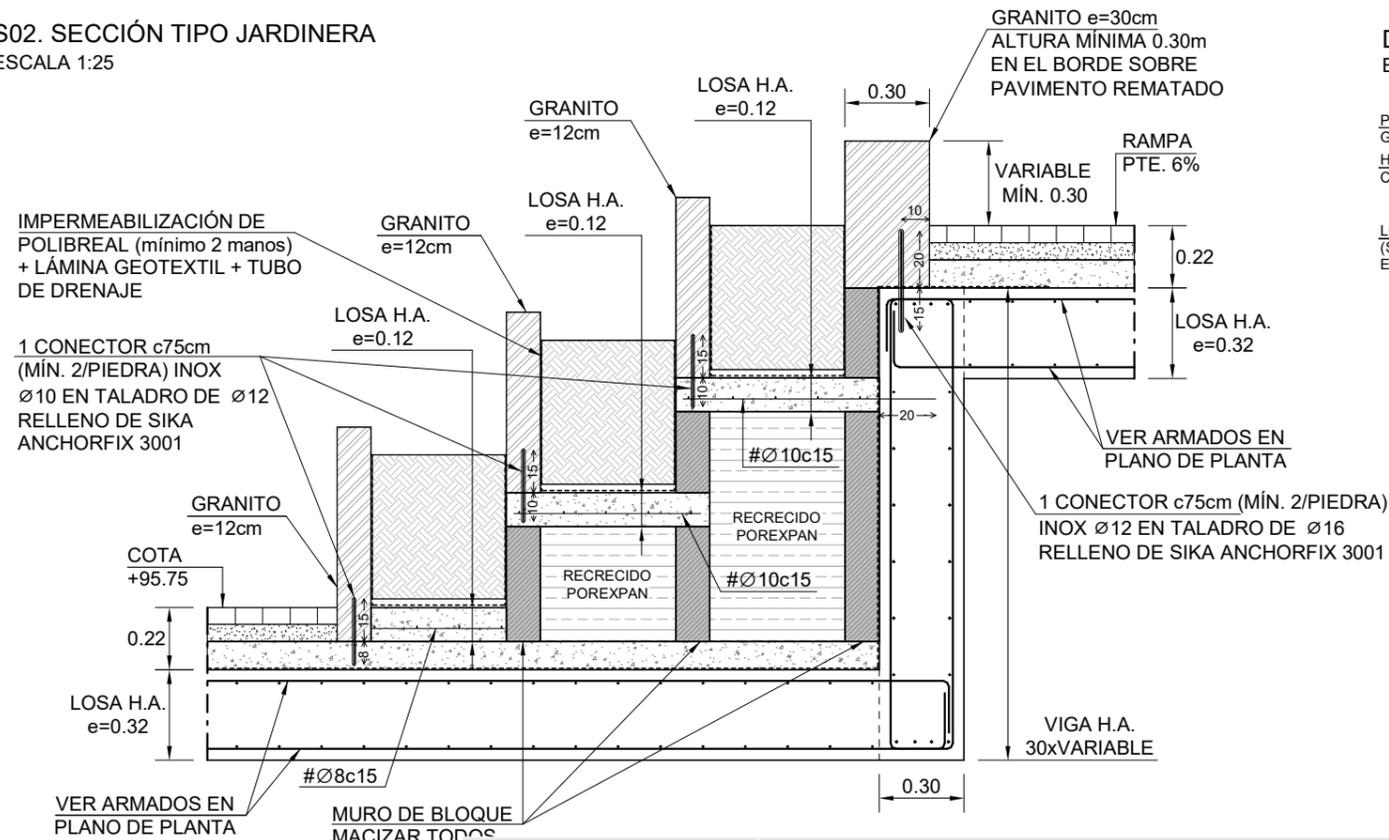

DETALLE PAVIMENTO - ZONA SOBRE SÓTANO EDIFICIO
ESCALA 1:20

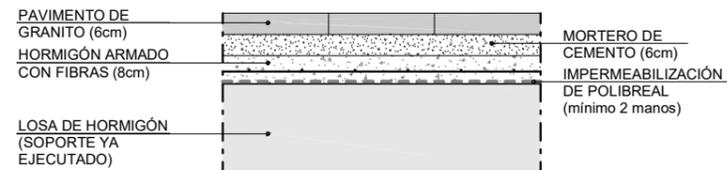

DETALLE PAVIMENTO - ZONA EXTERIOR
ESCALA 1:20

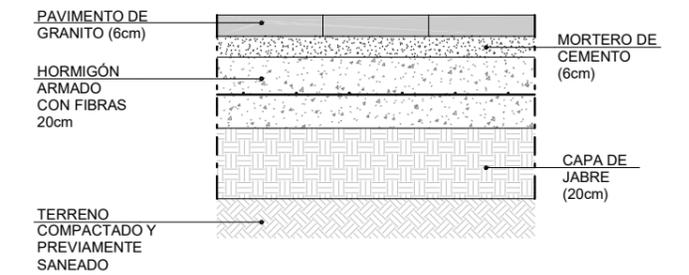

REVISIÓN	FECHA	MOTIVO
R04	04-07-24	AS BUILT
R03	30-04-24	ACTUALIZACIÓN PROYECTO
R02	20-03-24	ACTUALIZACIÓN PROYECTO


D.O. PROYECTO DE URBANIZACIÓN DEL ESPACIO DE CESIÓN



promotor: PROMOCIONES DOMINGO FERNANDEZ S.L.
situación: RÚA URZAIZ 136-138, VIGO
fecha: JULIO 2024
plano: CONSTRUCCIÓN. DETALLES TIPO

C04
escala VARIAS

ANTONIO REBOREDA MARTÍNEZ Col. en ICOIIG Nº 492	ANTONIO REBOREDA FDEZ. Col. en ICOIIG Nº 2217	BEATRIZ PÉREZ RIBAS Col. en ICOIIG Nº 2225	SANTIAGO CASTRO PAZ Col. en COAG Nº 1225	FRANCISCO J. MARIÑO MENDOZA Col. en COAG Nº 2608
--	--	---	---	---

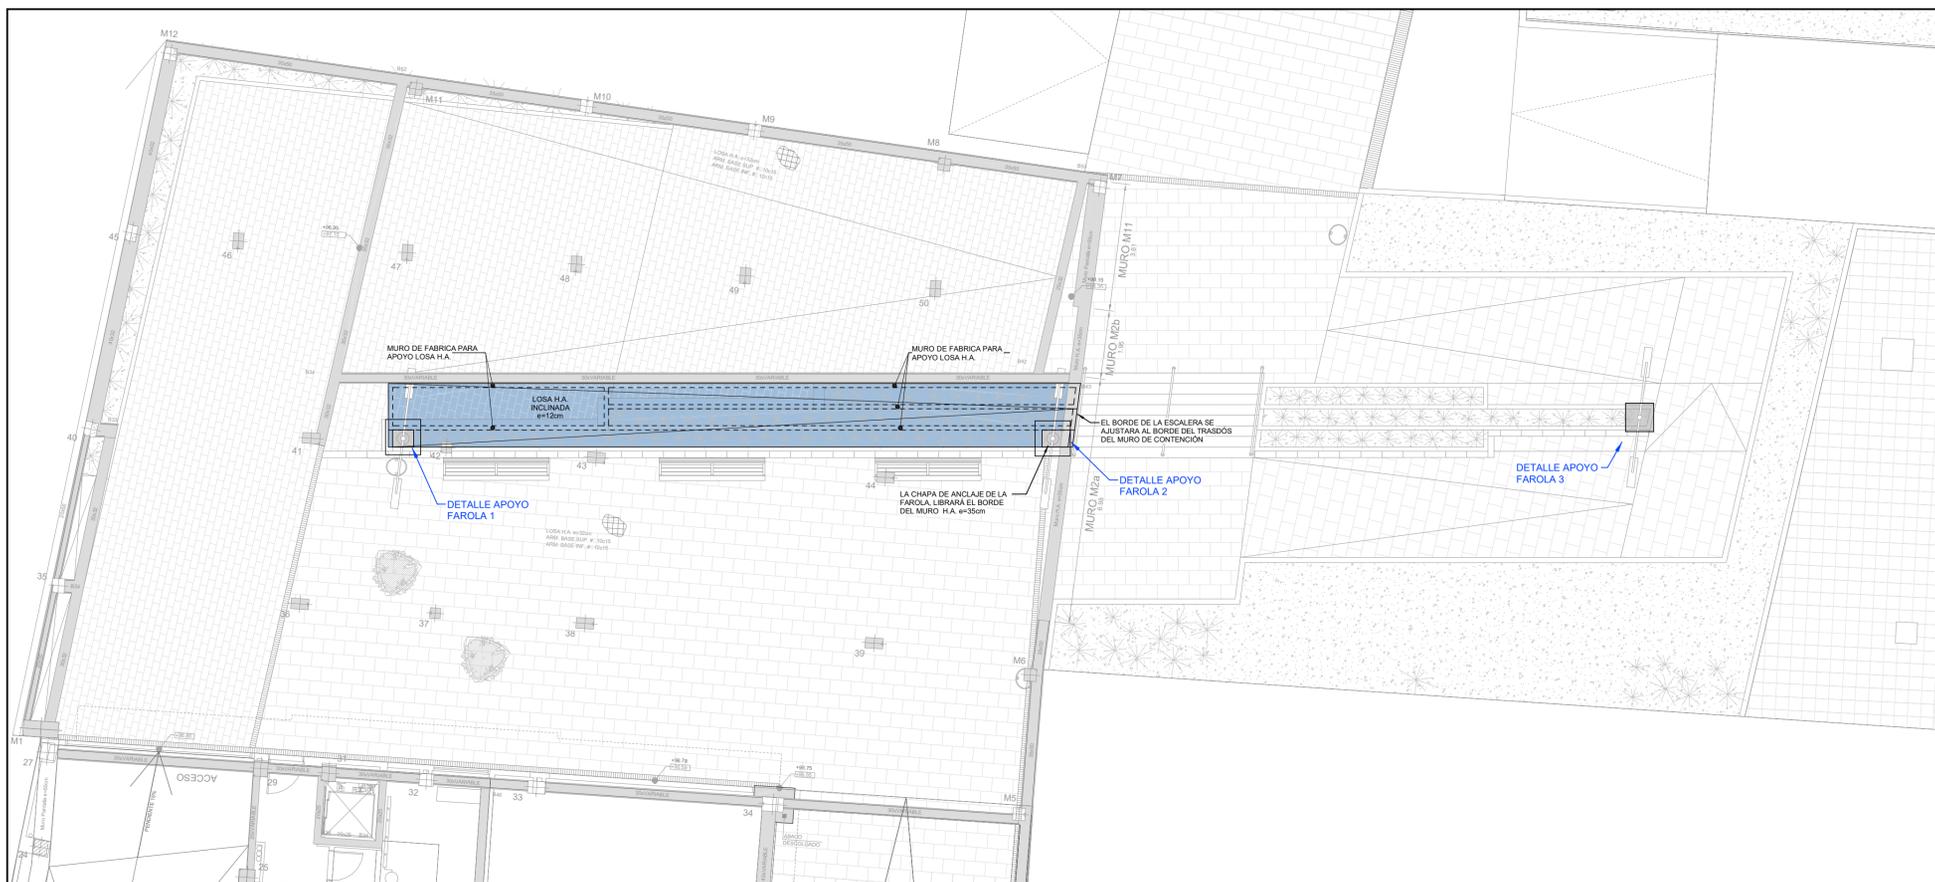

VALORES DE DIAMETRO MINIMO DE MANDRILES DE ARMADURA ACERO CORRUGADO (en cm)			
Ø Barras (mm)	B400S	B500S	PATILLAS
Ø=20	40	40	
Ø=25	70	70	
Ø=25	100	120	
Ø=25	120	140	
Ø=12	>30	>20	
Ø=12	>30	>30	

LONGITUD DE ANCLAJE DE ARMADURA EN PROLONGACION RECTA (cm)			
Fck=25 N/mm2 Fyk=500 N/mm2			
DIAMETRO mm.	POSICION I Adherencia buena	POSICION II Adherencia deficiente	
8	20	30	
10	25	36	
12	30	44	
16	40	60	
20	60	84	
25	94	131	


RECURRIMIENTOS DE ARMADURA CLASE DE EXPOSICION: XC1/XC2/XC3 Fck=40			
Recubrimiento mínimo			20mm
Recubrimiento nominal (Incremento sobre el recubrimiento mínimo)	Prefabricados control interno		+ 0mm
	Elementos in Situ		+ 10mm
Recubrimiento de armaduras en piezas hormigonadas contra el terreno.			70mm

FABRICA DE BLOQUES DE HORMIGON CON ARMADURAS			
BLOQUES	RESISTENCIA MINIMA A COMPRESION 20N/mm ² VOLUMEN DE HUECOS $\leq 50\%$ BRUTO VOLUMEN DE UN HUECO $\leq 25\%$ BRUTO		
MORTERO	MORTERO DE FABRICA M15		
ESPESOR	12cm		
MACIZADO Y ARMADURA	100% DE LOS BLOQUES 1 Ø10 POR HUECO		


CUADRO DE CARACTERISTICAS GENERALES EN ELEMENTOS DE HORMIGON ARMADO SEGUN NORMA CE				
ELEMENTOS	TODA LA OBRA	CEMENTACION	PLARES MUROS H.A.	FORJADOS LOSA H.A.
HORMIGON	AMBIENTE DE EXPOSICION: Art 37.1 CE	XC1		
RESISTENCIA CARACTERISTICA (Fck N/mm ²)	A 7 días	>20		
	A 28 días	>20		
INDICES DE CONTROL DE HORMIGON:				
COEFICIENTE PARCIAL DE SEGURIDAD: γ_c		ESTADISTICO		
ACCIONES PERSISTENTES O TRANSITORIAS		1,5		

EMPALMES DE ARMADURAS POR SOLAPE ART 49.5.2.2. CE			
Llaves: $\alpha = 1,3$ mm			
Distancia entre los empalmes más próximos	Porcentaje de barras solapadas trabajando a traccion, con relacion a la seccion total de acero	Barras solapadas trabajando normalmente a compresion en cualquier porcentaje	
$a \leq 10d$	1,2 1,4 1,6 1,8 2,0	1,0	1,0
$a > 10d$	1,0 1,1 1,2 1,3 1,4	1,0	1,0

NOTAS			
TODA LA INFORMACION RECOGIDA EN LOS PLANOS SE COMPLETA CON EL RESTO DE DOCUMENTOS QUE INTEGRAN EL PROYECTO (MEMORIA, CALCULOS, PLEGO DE CONDICIONES TECNICAS).			
TODA MODIFICACION DEBERA SER APROBADA POR LA DIRECCION FACULTATIVA Y RECOGIDA PREVIAMENTE EN UN PLANO QUE DEBERA FECHAR Y FIRMAR COMO "APROBADO".			
ANTES DE LA COLOCACION EN OBRA DE LOS MATERIALES SE DEBERA ENTREGAR A LA DIRECCION FACULTATIVA LOS CERTIFICADOS DE CADA UNO DE ELLOS, ASI COMO EL PLANO DE COLOCACION DEL FORJADO Y COPIA DE LA AUTORIZACION DE USO Y FICHA DE CARACTERISTICAS TECNICAS.			
SOLO SON VALIDAS LAS DIMENSIONES REFERENCIADAS CON COTAS.			
TODOS LOS ELEMENTOS AUXILIARES NECESARIOS PARA LA CONSTRUCCION DEL EDIFICIO DEBERAN TENER LA APROBACION DE LA DIRECCION FACULTATIVA Y DEL COORDINADOR DE SEGURIDAD. PARA ELLO LA EMPRESA CONSTRUCTORA DEBERA PRESENTAR LAS HOMOLOGACIONES DE LOS ELEMENTOS A UTILIZAR, AJUSTADAS A LA DISPOSICION CONCRETA DE LA OBRA Y EN LOS ELEMENTOS QUE LO REQUIERAN, UN PROYECTO ESPECIFICO REDACTADO POR UN TECNICO COMPETENTE EN LA MATERIA.			
TODOS LOS DATOS RELATIVOS A LA GEOMETRIA DE ESTE PROYECTO (COTAS, HUECOS, PENDIENTES, ETC.) SE VERIFICARAN CON LOS PLANOS DE ARQUITECTURA. LOS DATOS QUE FIGURAN EN LOS PLANOS SE REALIZARAN DE ACUERDO A LAS INSTRUCCIONES DE LA DIRECCION TECNICA DE LA OBRA.			
SE COMPROBARAN TODOS LOS HUECOS DE INSTALACIONES SEGUN PLANOS DE ARQUITECTURA. REPLANTANDO PASOS DE INSTALACIONES Y PASADIZOS. PREVALIENDO EL REPLANTO DE HUECOS SEGUN PLANOS DE ARQUITECTURA.			

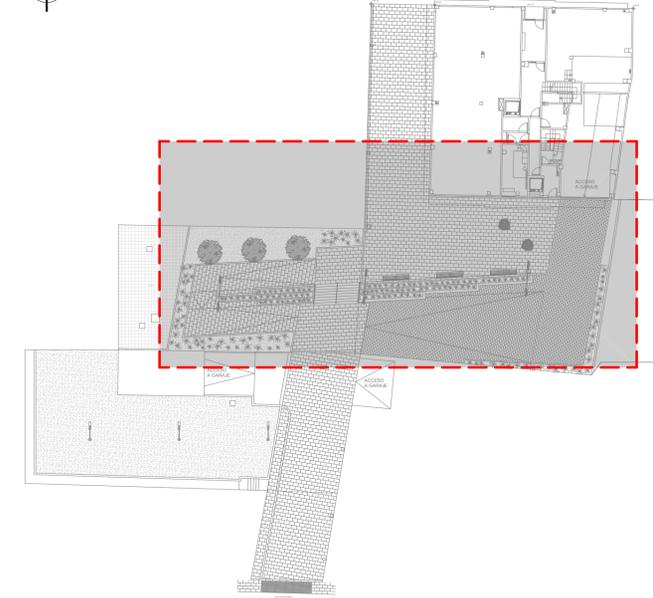

ALZADO JARDINERAS
ESCALA 1:100

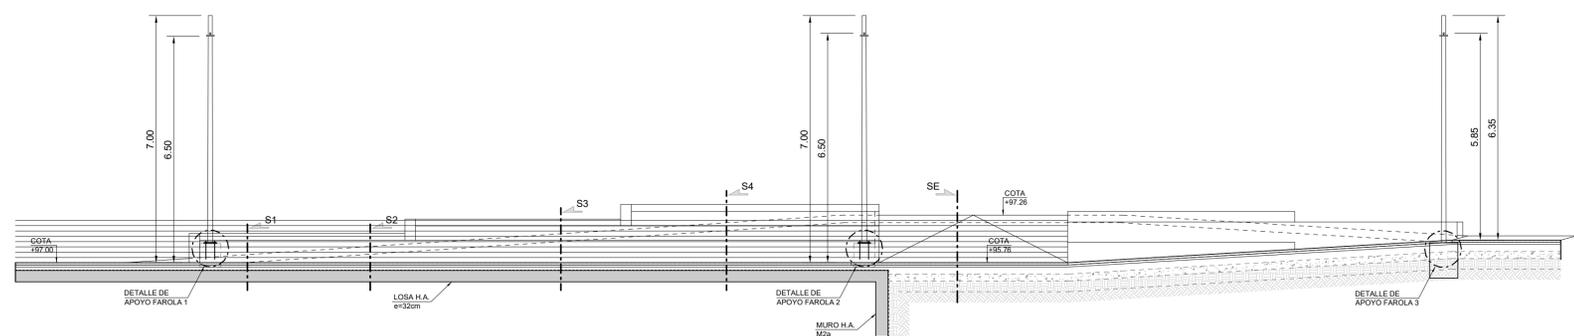

R06	04-07-24	AS BUILT
R05	15-05-24	ACTUALIZACION PROYECTO
R04	30-04-24	ACTUALIZACION PROYECTO
REVISION	FECHA	MOTIVO

D.O. PROYECTO DE URBANIZACIÓN DEL ESPACIO DE CESIÓN

promotor: PROMOCIONES DOMINGO FERNANDEZ S.L.
 situación: RÚA URZAIZ 136-138, VIGO
 fecha: JULIO 2024
 plano: ESTRUCTURA. URBANIZACIÓN. PLANTA Y ALZADO

E01
 escala 1:100










ANTONIO REBOREDA MARTINEZ
 COI. en COIG Nº 2017

BEATRIZ PÉREZ RIBAS
 COI. en COIG Nº 2220





SANTIAGO CASTRO PAZ
 COI. en COIG Nº 1425

FRANCISCO J. MARINO MENDOZA
 COI. en COIG Nº 2658

Reboreda Martínez Antonio S.L. - C/ Marqués de Valdeaznvs Nº5 - 2º - 36201 Vigo (Pontevedra) - T. 986 430 245 - ingenieria@reboreda.es

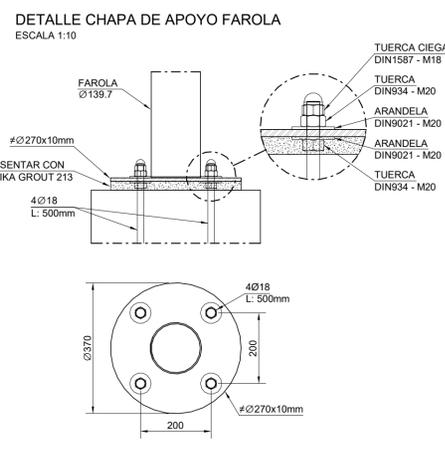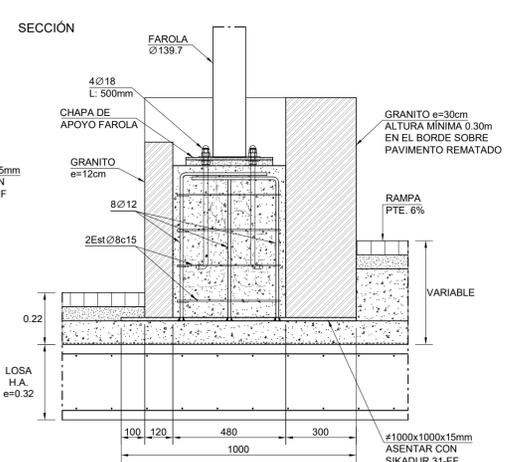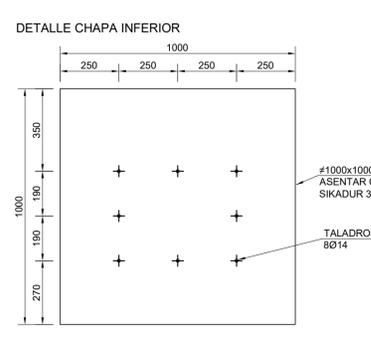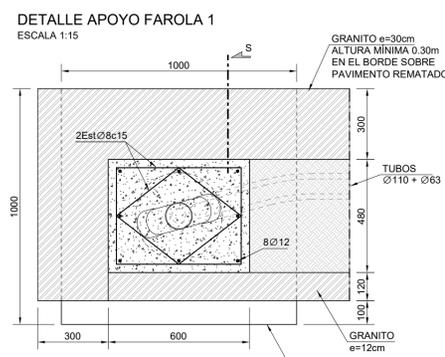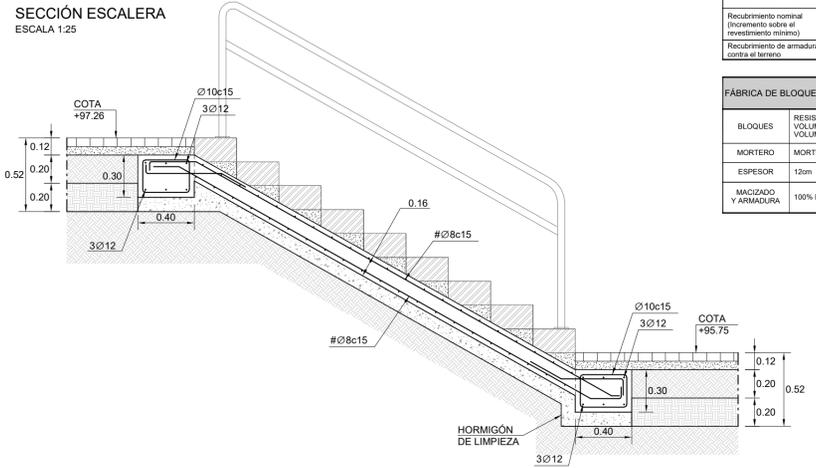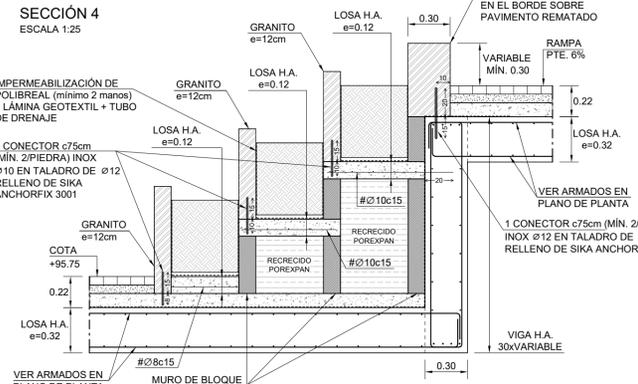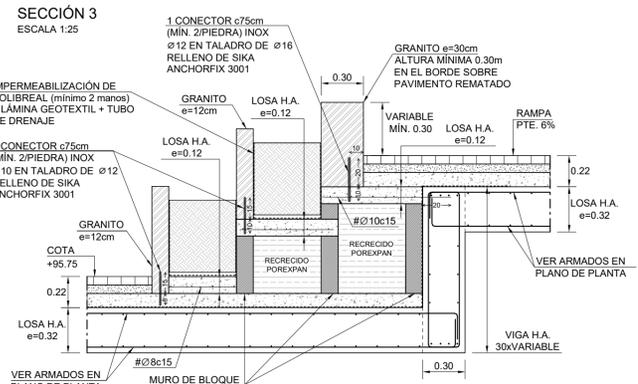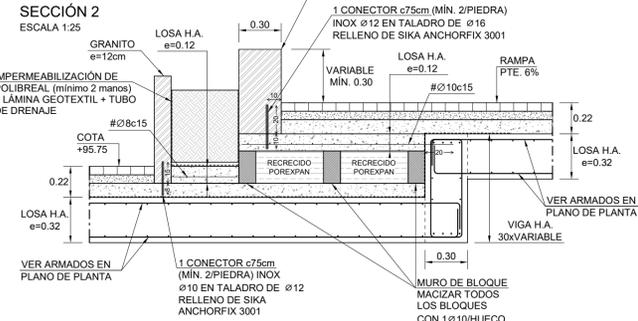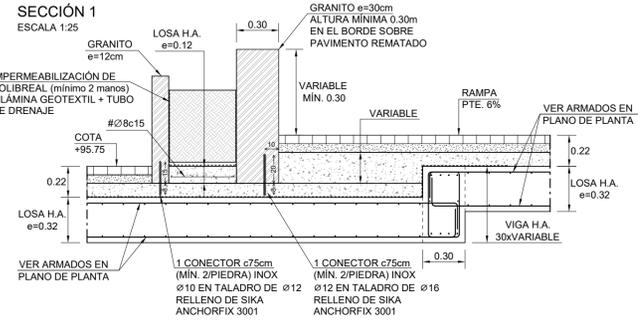

PLANTA URBANIZACIÓN
ESCALA 1:500

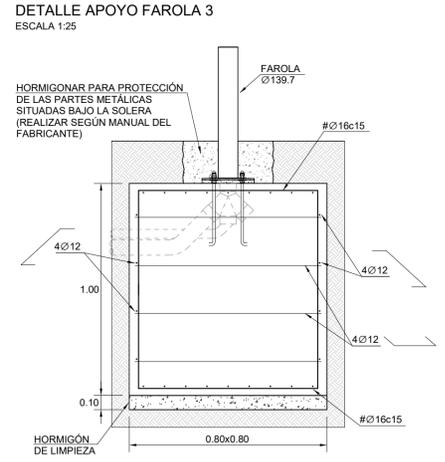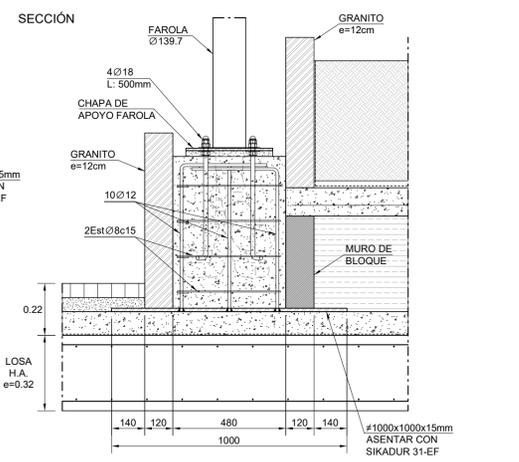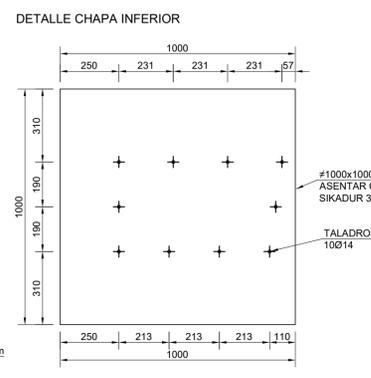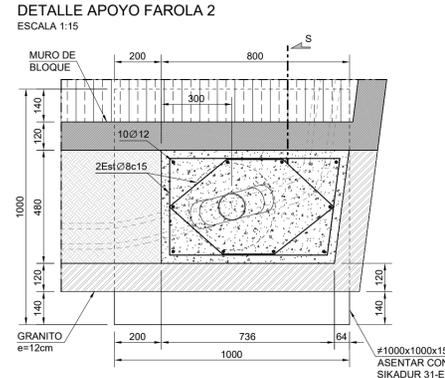

ROS	04-07-24	AS BUILT
ROS	15-05-24	ACTUALIZACIÓN PROYECTO
REB	30-06-24	ACTUALIZACIÓN PROYECTO
REVISION	FECHA	MOTIVO

D.O. PROYECTO DE URBANIZACIÓN DEL ESPACIO DE CESIÓN

promotor: PROMOCIONES DOMINGO FERNANDEZ S.L.
situación: RÚA URZAIZ 136-138, VIGO
fecha: JULIO 2024
plano: ESTRUCTURA. URBANIZACIÓN. DETALLES

E02
escala 1:25

REBORDA INGENIERIA
ANTONIO REBORDA MARTINEZ
Cof. en COIG Nº 42

ANTONIO REBORDA FDEZ
Cof. en COIG Nº 2217

BEATRIZ PÉREZ RIBAS
Cof. en COIG Nº 2220

SANTIAGO CASTRO PAZ
Cof. en COIG Nº 1425

FRANCISCO J. MARINO MENDOZA
Cof. en COIG Nº 2698

www.reborda.es
Reborda Martínez Antono S.L.E. - O. Marquede de Valdeaves 75. 2º - 36201 Vigo (Pontevedra) - T. 986 430 245 - ingenieria@reborda.es



ICOIIG
Nº 20242024
05/07/2024



PLANO DE ALUMBRADO

PROYECTOR
MODELO HR 24S (T4-B) WW DE SETGA <ul style="list-style-type: none"> • ALTURA COLOCACIÓN - (3.5m SOBRE PARED) • CUERPO PRINCIPAL - ACERO INOXIDABLE • DISIPADOR - ALUMINIO MECANIZADO Y ANODIZADO • CIERRE - VIDRIO TEMPLADO • IP68 • IK10 • CLASE II • VIDA - 100.000 h. • 24 LED DE ALTO RENDIMIENTO • POTENCIA TOTAL - 29.2W • RENDIMIENTO - 146 Lm/W • FLUJO LUMINOSO (Luminaria) - 2829 lm • FLUJO LUMINOSO (Lámparas) - 3137 lm • CRI - >80 • TEMPERATURA DE COLOR - 3000°K • GAS - ARGÓN • DRIVER - REGULABLE Y COMPATIBLE CON REGULACIÓN CONCELLO DE VIGO • 220-240V • 50/60Hz, FACTOR DE POTENCIA >0,9 • THD <20% • PROTECTOR CONTRA SOBRETENSIONES - 10kV • MARCADO CE

COLUMNA (altura según plano E01)
MODELO "SVTx.x DOBLE" de SETGA <ul style="list-style-type: none"> • ALTURA SEGÚN PLANO E01 • FUSTE CILINDRICO - Ø139,7mm • 3/4mm DE ESPESOR • Material - ACERO AL CARBONO S-235-JR, CONFORME NORMA UNE-EN-40.5. • PROTECCIÓN - GALVANIZACIÓN EN CALIENTE SEGÚN UNE-EN-ISO 1461:1999, CON 2 BRAZOS PARA SUJECCIÓN ESPECÍFICA DE LUMINARIAS LINED • ACABADO EXTERIOR - PINTURA EN BASE POLIURETANO DE DOS COMPONENTES COLOR RAL5006 O A DEFINIR DF

LUMINARIA DE COLUMNA
LINED 36L (XW) WW de SETGA <ul style="list-style-type: none"> • ALTURA COLOCACIÓN - (6.50m EN ZONA VEHÍCULOS) - (5.85m EN ZONA PEATONAL) • PLACA DE ALUMINIO ESTRUCTURAL MECANIZADA Y ANODIZADA • CIERRE DE VIDRIO TEMPLADO Y SERIGRAFIADO • MARCO ENVOLVENTE DE ALEACIÓN DE ALUMINIO 6063-T5 ANODIZADO • 36 LED DE ALTO RENDIMIENTO • POTENCIA TOTAL - 77W • GAS - ARGÓN • CLASE II • VIDA - 100.000 h. • FACTOR DE POTENCIA = 0,97 • RENDIMIENTO - 90% • THD < 8% • ORC RIZADO CORRIENTE DE SALIDA <5% • CRI - >80 • TEMPERATURA DE COLOR - 3000°K • DRIVER - REGULABLE COMPATIBLE CON REGULACIÓN CONCELLO DE 220-240V • 50/60Hz, FACTOR DE POTENCIA >0,9 • THD <20% • PROTECTOR CONTRA SOBRETENSIONES - 10kV • MARCADO CE

NOTA
<ul style="list-style-type: none"> • LA INFORMACIÓN RECOGIDA EN LOS PLANOS SE COMPLETA CON EL RESTO DE DOCUMENTOS QUE INTEGRAN EL PROYECTO (MEMORIA, CÁLCULOS, PLIEGO DE CONDICIONES TÉCNICAS). • CUALQUIER MODIFICACIÓN DEBERÁ SER APROBADA POR LA DIRECCIÓN FACULTATIVA Y RECOGIDA PREVIAMENTE EN UN PLANO QUE DEBERÁ FECHAR Y FIRMAR COMO "APROBADO", SIENDO NECESARIO APORTAR TODA LA DOCUMENTACIÓN Y CÁLCULOS JUSTIFICATIVOS DE LA MISMA. • SE DEBERÁ COMPROBAR LA VALIDEZ DE LAS ACOMETIDAS EXISTENTES PREVIAMENTE AL INICIO DE LOS TRABAJOS. • SE DEBERÁN REPLANTEAR LOS RECORRIDOS DE TODAS LAS INSTALACIONES PARA CUMPLIR LAS DISTANCIAS ENTRE ELLOS SEGÚN LA NORMA. • LAS CANALIZACIONES DE AGUA Y ELECTRICIDAD QUE TRANSCURRAN EN PARALELO, LO HARÁN A 30cm DE DISTANCIA, Y SIEMPRE SE INSTALARÁN LAS DE AGUA POR DEBAJO DE LAS ELÉCTRICAS. • ANTES DE COLOCAR EN OBRA LOS MATERIALES, SE DEBERÁ ENTREGAR A LA DIRECCIÓN FACULTATIVA, CERTIFICADOS DE CADA UNO DE ELLOS, COPIA DE LA AUTORIZACIÓN DE USO Y FICHA DE CARACTERÍSTICAS TÉCNICAS. • SOLO SON VÁLIDAS LAS DIMENSIONES REFERENCIADAS CON COTAS. • TODOS LOS ELEMENTOS AUXILIARES NECESARIOS PARA LA CONSTRUCCIÓN DEL EDIFICIO DEBERÁN TENER APROBACIÓN DE LA DIRECCIÓN FACULTATIVA Y DEL COORDINADOR DE SEGURIDAD. PARA ELLO LA EMPRESA CONSTRUCTORA DEBERÁ PRESENTAR LAS HOMOLOGACIONES DE LOS ELEMENTOS A UTILIZAR, AJUSTADAS A LA DISPOSICIÓN CONCRETA DE LA OBRA Y, EN LOS ELEMENTOS QUE LO REQUIERAN, UN PROYECTO ESPECÍFICO REDACTADO POR UN TÉCNICO COMPETENTE EN LA MATERIA. • TODOS LOS DATOS RELATIVOS A LA GEOMETRÍA DE ESTE PROYECTO (COTAS, HUECOS, PENDIENTES, ETC.) SE VERIFICARÁN CON LOS PLANOS DE ARQUITECTURA. • LOS DATOS QUE FIGURAN EN LOS PLANOS SE REALIZARÁN DE ACUERDO A LAS INSTRUCCIONES DE LA DIRECCIÓN TÉCNICA DE LA OBRA. • SE COMPROBARÁN TODOS LOS HUECOS DE INSTALACIONES SEGÚN PLANOS DE ARQUITECTURA, REPLANTEANDO PASOS DE INSTALACIONES Y PASADIZOS, PREVALECIENDO EL REPLANTEO DE HUECOS SEGÚN PLANOS DE INSTALACIONES. • TANTO INSTALACIONES PRIVADAS QUE INVADEN ZONAS COMUNES O INSTALACIONES COMUNES QUE INVADAN ZONAS PRIVATIVAS DEBEN QUEDAR REFLEJADAS EN EL LIBRO DEL EDIFICIO Y ASUMIDAS POR LA PROPIEDAD.









LEYENDA LUMINARIAS	
	COLUMNA SETGA SVTx.xD+ 2 LINED36L (XW) WW
	PROYECTOR SETGA HR 24S (T4-B) WW

LEYENDA ALUMBRADO	
	MONTANTE
	ARQUETA CON TAPA DE FUNDICIÓN D400
	LÍNEA NUEVA DE ALUMBRADO ENTERRADA. RV-K 4x6mm² + TT 16mm²

R05	04-07-24	AS BUILT
R04	15-05-24	ACTUALIZACIÓN PROYECTO
R03	30-04-24	ACTUALIZACIÓN PROYECTO
REVISIÓN	FECHA	MOTIVO

D.O. PROYECTO DE URBANIZACIÓN DEL ESPACIO DE CESIÓN

<p>REBORDA INGENIERIA ANTONIO REBORDA MARTINEZ Col. en ICOIIG Nº 492</p>	<p>promotor: PROMOCIONES DOMINGO FERNANDEZ S.L. situación: RÚA URZAIZ 136-138, VIGO fecha: JULIO 2024 plano: ELECTRICIDAD. ALUMBRADO NUEVO</p>	<p>IE01 escala 1:200</p>
	<p>ANTONIO REBORDA FDEZ. Col. en ICOIIG Nº 2217 BEATRIZ PÉREZ RIBAS Col. en ICOIIG Nº 2225 SANTIAGO CASTRO PAZ Col. en COAG Nº 1225 FRANCISCO J. MARIÑO MENDOZA Col. en COAG Nº 2608</p>	

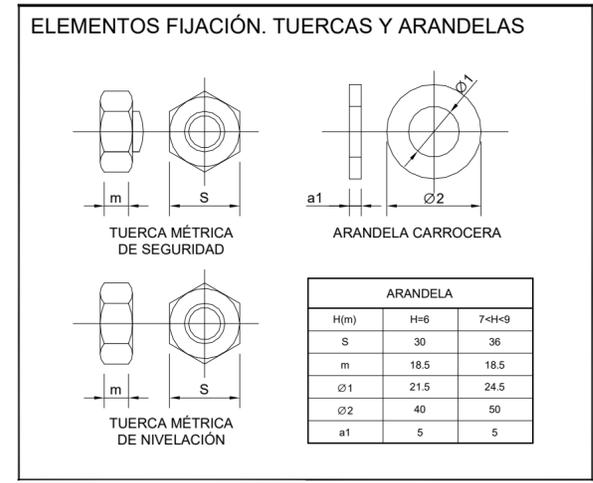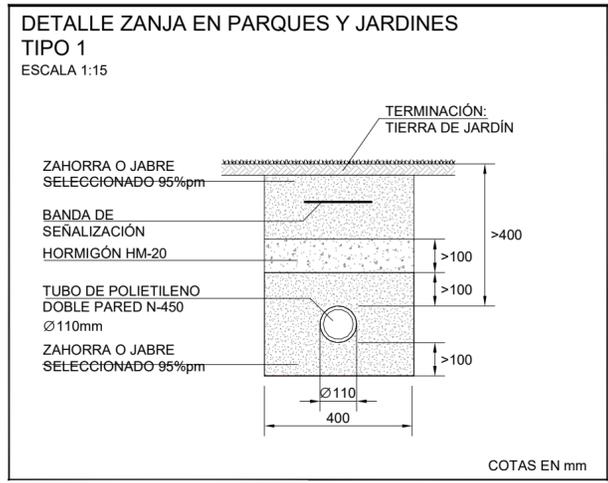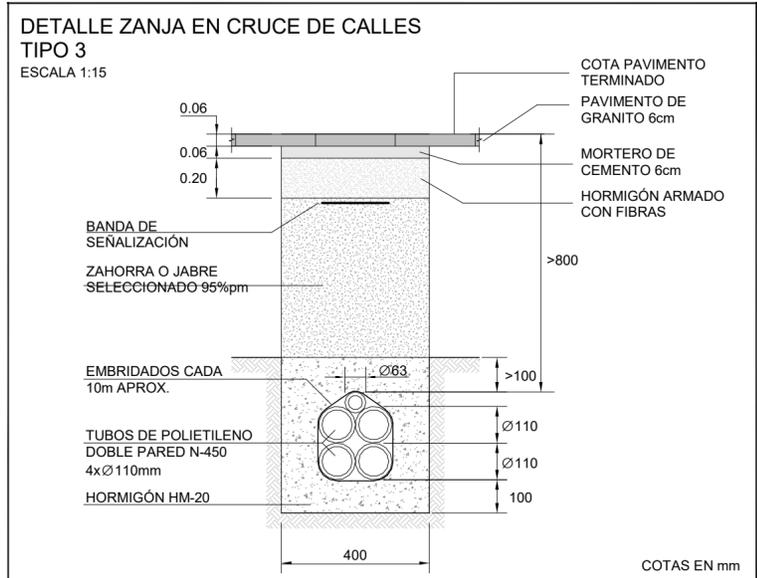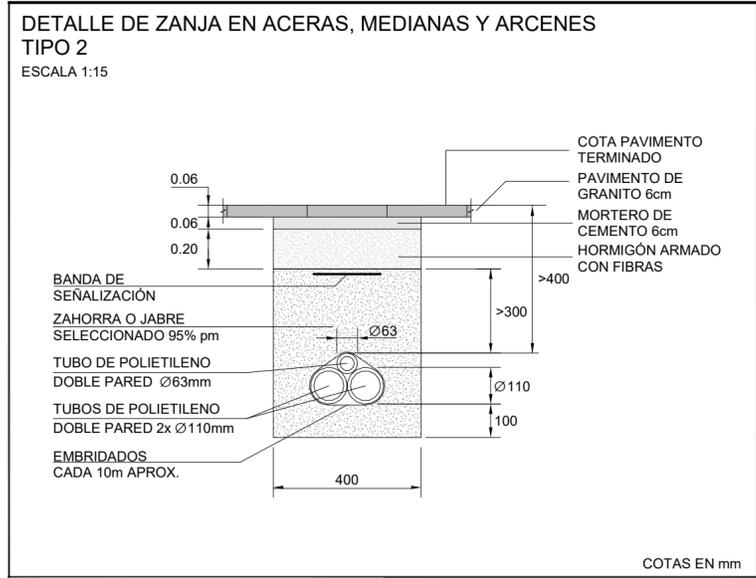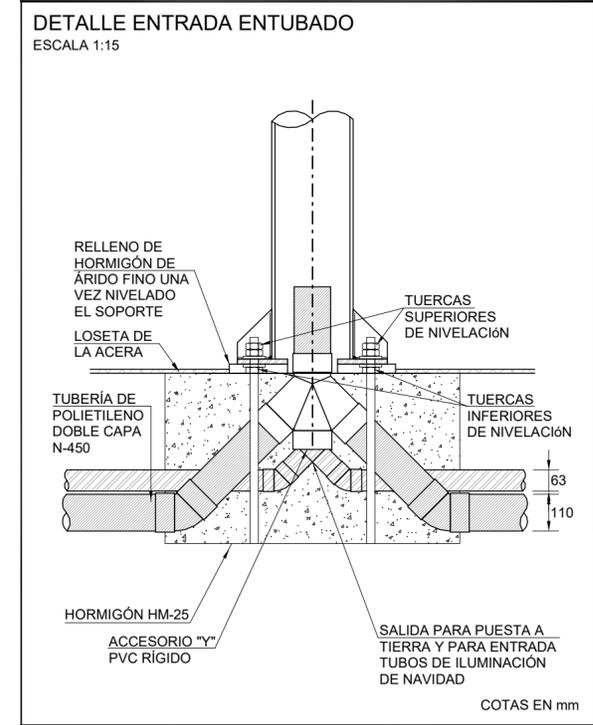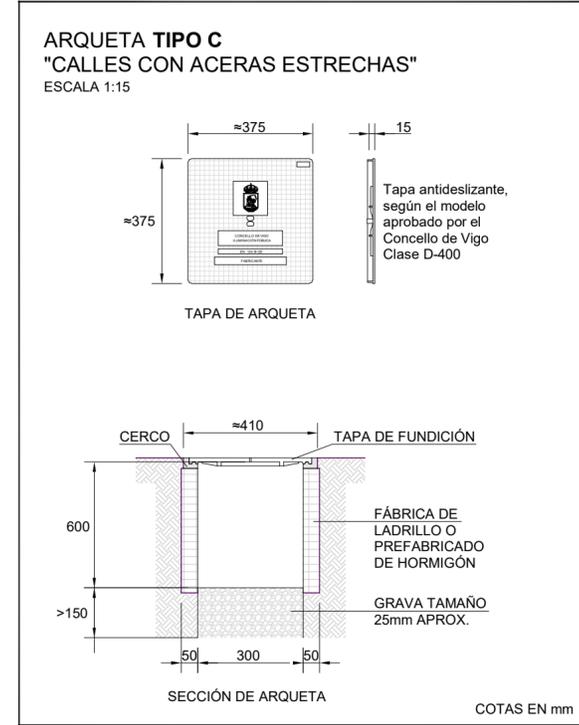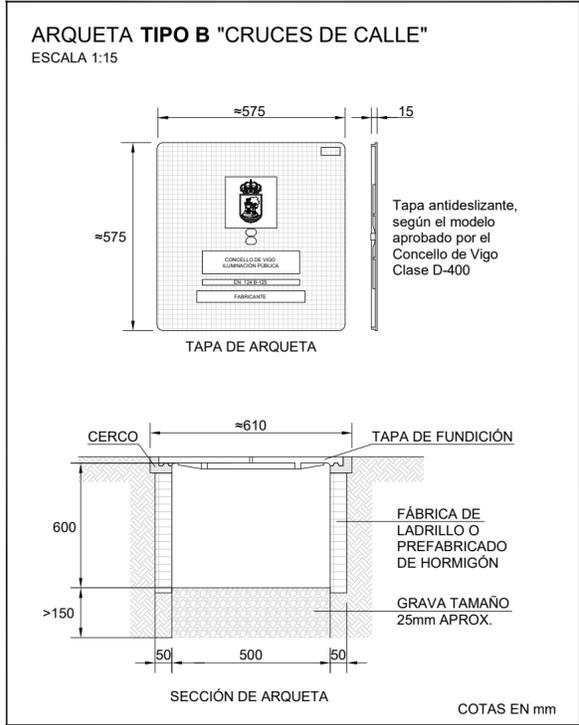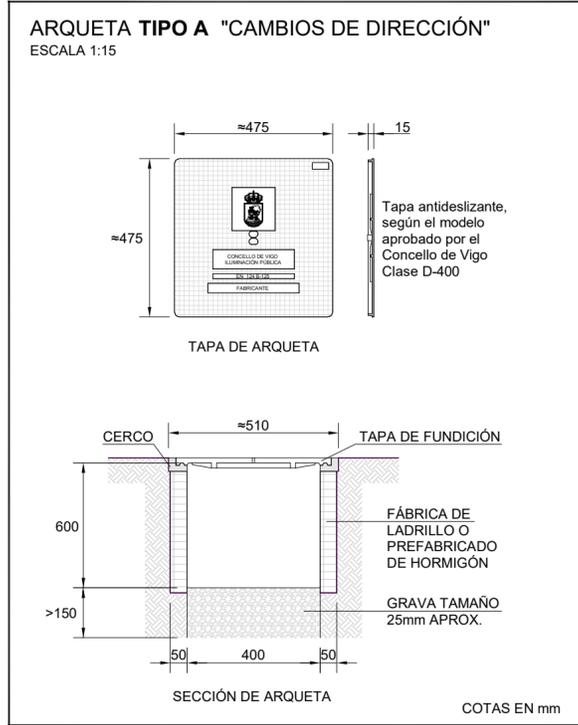

R01	04-07-24	AS BUILT
REVISIÓN	FECHA	MOTIVO

D.O. PROYECTO DE URBANIZACIÓN DEL ESPACIO DE CESIÓN

promotor: PROMOCIONES DOMINGO FERNANDEZ S.L.
situación: RÚA URZAIZ 136-138, VIGO
fecha: JULIO 2024
plano: DETALLES DE ALUMBRADO I

IE02
escala VARIAS

REBOREDA INGENIERÍA
ANTONIO REBOREDA MARTÍNEZ
Col. en ICOIIG Nº 492







ANTONIO REBOREDA FDEZ.
Col. en ICOIIG Nº 2217

BEATRIZ PÉREZ RIBAS
Col. en ICOIIG Nº 2225

SANTIAGO CASTRO PAZ
Col. en COAG Nº 1225

FRANCISCO J. MARIÑO MENDOZA
Col. en COAG Nº 2608

Reboreda Martínez Antonio SLNE • C/ Marqués de Valladares Nº5-2º • 36201 Vigo (Portoavedra) • Tel: 986 430 245 • ingenieria@reboreda.gal

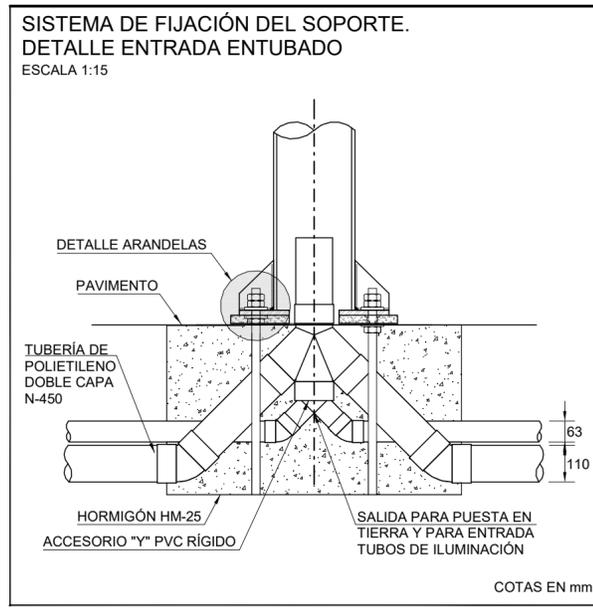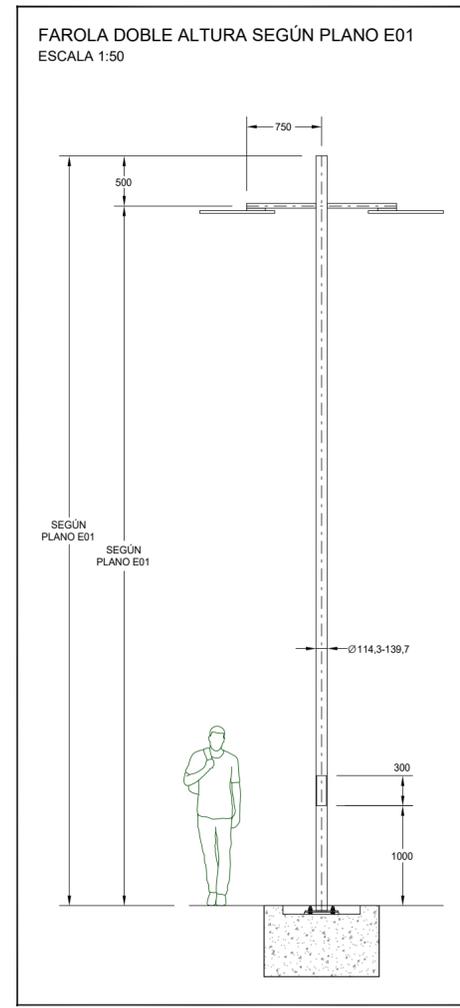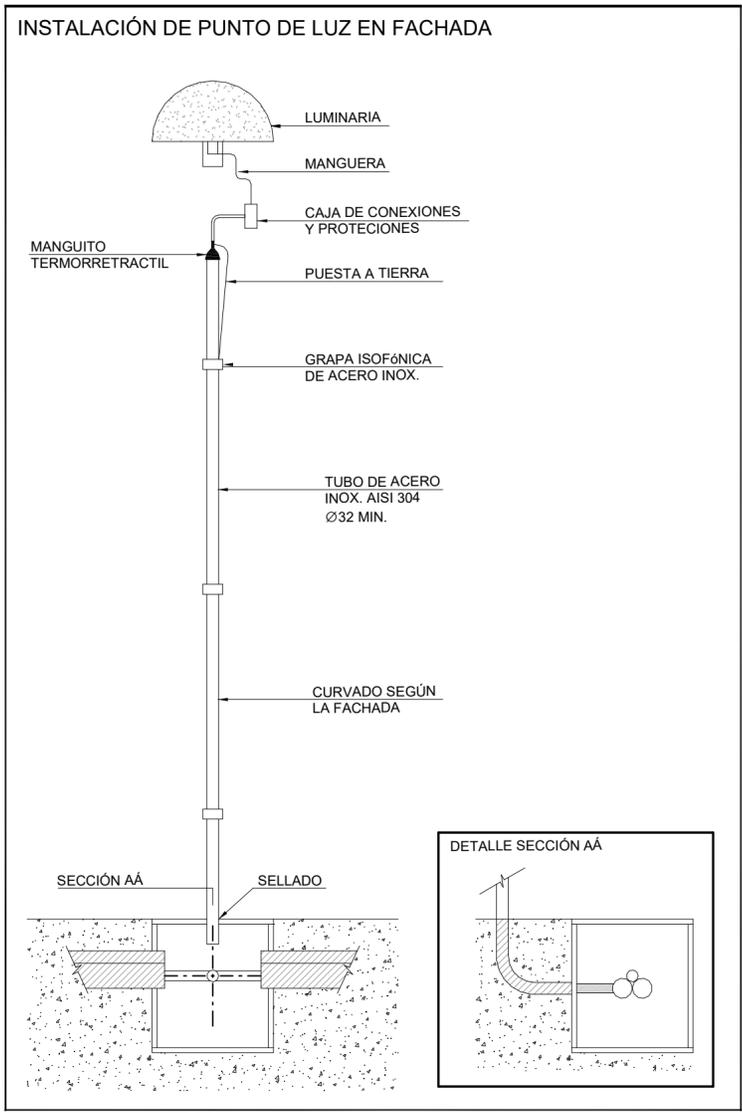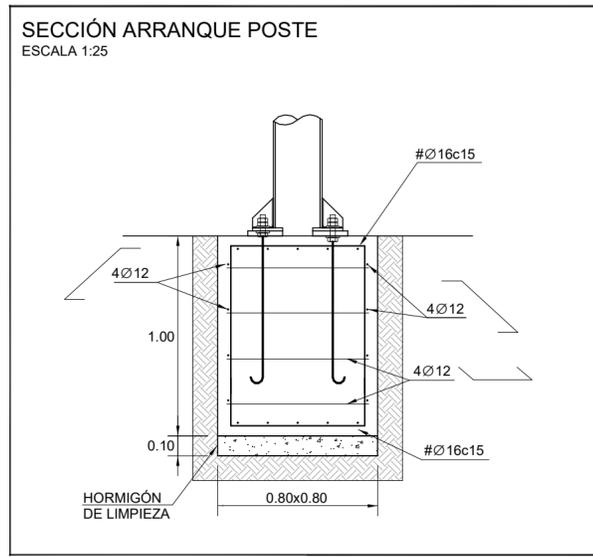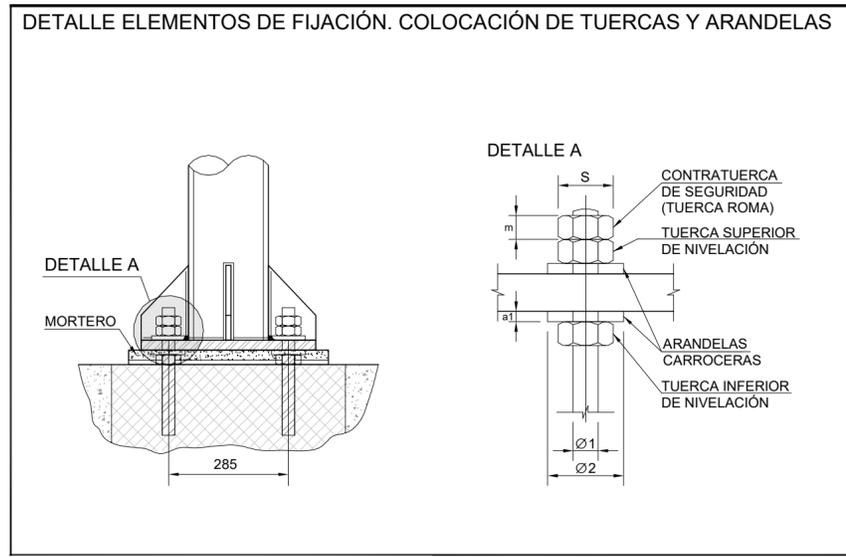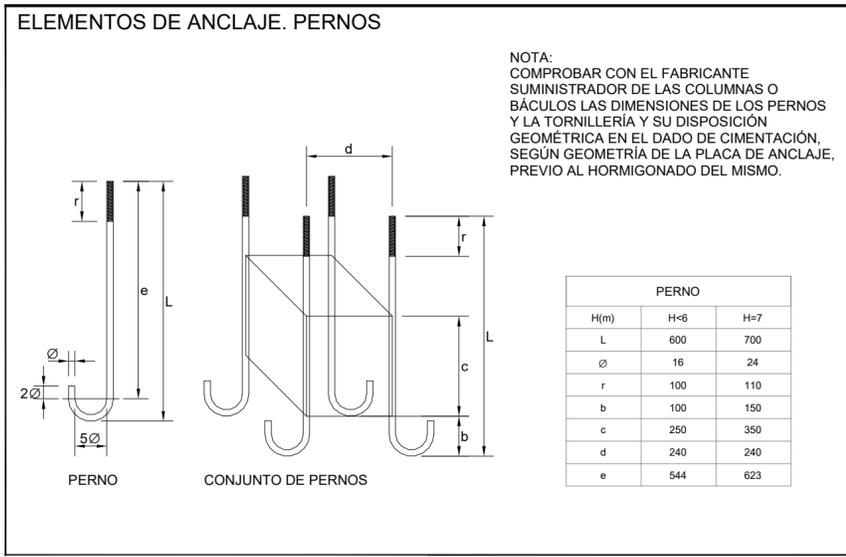

R05	04-07-24	AS BUILT
R04	15-05-24	ACTUALIZACIÓN PROYECTO
R03	30-04-24	ACTUALIZACIÓN PROYECTO
REVISIÓN	FECHA	MOTIVO

D.O. PROYECTO DE URBANIZACIÓN DEL ESPACIO DE CESIÓN

promotor: PROMOCIONES DOMINGO FERNANDEZ S.L.
situación: RÚA URZAIZ 136-138, VIGO
fecha: JULIO 2024
plano: DETALLES DE ALUMBRADO II

IE03
escala VARIAS

REBORDA INGENIERIA
ANTONIO REBORDA MARTINEZ
Col. en ICOIIG Nº 492

ANTONIO REBORDA FDEZ.
Col. en ICOIIG Nº 2217

BEATRIZ PÉREZ RIBAS
Col. en ICOIIG Nº 2225

SANTIAGO CASTRO PAZ
Col. en COAG Nº 1225

FRANCISCO J. MARIÑO MENDOZA
Col. en COAG Nº 2608

www.reborda.gal
Reborda Martínez Antonio SLNE • C/ Marqués de Valladares Nº5-2º • 36201 Vigo (Pontevedra) • Tel: 986 430 245 • ingenieria@reborda.gal

LEYENDA PUESTA A TIERRA	
	LINEA DE ENLACE RV-K 16mm SEGUN ORDENANZA DE ALUMBRADO
	PICA DE PUESTA A TIERRA
	ARQUETA CON TAPA DE FUNDICIÓN D400

- NOTA**
- LA INFORMACIÓN RECOGIDA EN LOS PLANOS SE COMPLETA CON EL RESTO DE DOCUMENTOS QUE INTEGRAN EL PROYECTO (MEMORIA, CÁLCULOS, PLIEGO DE CONDICIONES TÉCNICAS).
 - CUALQUIER MODIFICACIÓN DEBERÁ SER APROBADA POR LA DIRECCIÓN FACULTATIVA Y RECOGIDA PREVIAMENTE EN UN PLANO QUE DEBERÁ FECHAR Y FIRMAR COMO "APROBADO", SIENDO NECESARIO APORTAR TODA LA DOCUMENTACIÓN Y CÁLCULOS JUSTIFICATIVOS DE LA MISMA.
 - SE DEBERÁ COMPROBAR LA VALIDEZ DE LAS ACOMETIDAS EXISTENTES PREVIAMENTE AL INICIO DE LOS TRABAJOS.
 - SE DEBERÁN REPLANTEAR LOS RECORRIDOS DE TODAS LAS INSTALACIONES PARA CUMPLIR LAS DISTANCIAS ENTRE ELLOS SEGUN LA NORMA.
 - LAS CANALIZACIONES DE AGUA Y ELECTRICIDAD QUE TRANSCURRAN EN PARALELO, LO HARÁN A 30cm DE DISTANCIA, Y SIEMPRE SE INSTALARÁN LAS DE AGUA POR DEBAJO DE LAS ELÉCTRICAS.
 - ANTES DE COLOCAR EN OBRA LOS MATERIALES, SE DEBERÁ ENTREGAR A LA DIRECCIÓN FACULTATIVA, CERTIFICADOS DE CADA UNO DE ELLOS, COPIA DE LA AUTORIZACIÓN DE USO Y FICHA DE CARACTERÍSTICAS TÉCNICAS.
 - SOLO SON VÁLIDAS LAS DIMENSIONES REFERENCIADAS CON COTAS.
 - TODOS LOS ELEMENTOS AUXILIARES NECESARIOS PARA LA CONSTRUCCIÓN DEL EDIFICIO DEBERÁN TENER APROBACIÓN DE LA DIRECCIÓN FACULTATIVA Y DEL COORDINADOR DE SEGURIDAD. PARA ELLO LA EMPRESA CONSTRUCTORA DEBERÁ PRESENTAR LAS HOMOLOGACIONES DE LOS ELEMENTOS A UTILIZAR, AJUSTADAS A LA DISPOSICIÓN CONCRETA DE LA OBRA Y, EN LOS ELEMENTOS QUE LO REQUIERAN, UN PROYECTO ESPECÍFICO REDACTADO POR UN TÉCNICO COMPETENTE EN LA MATERIA.
 - TODOS LOS DATOS RELATIVOS A LA GEOMETRÍA DE ESTE PROYECTO (COTAS, HUECOS, PENDIENTES, ETC.) SE VERIFICARÁN CON LOS PLANOS DE ARQUITECTURA.
 - LOS DATOS QUE FIGURAN EN LOS PLANOS SE REALIZARÁN DE ACUERDO A LAS INSTRUCCIONES DE LA DIRECCIÓN TÉCNICA DE LA OBRA.
 - SE COMPROBARÁN TODOS LOS HUECOS DE INSTALACIONES SEGUN PLANOS DE ARQUITECTURA, REPLANTEANDO PASOS DE INSTALACIONES Y PASATUBOS, PREVALECIENDO EL REPLANTEO DE HUECOS SEGUN PLANOS DE INSTALACIONES.
 - TANTO INSTALACIONES PRIVADAS QUE INVADEN ZONAS COMUNES O INSTALACIONES COMUNES QUE INVADAN ZONAS PRIVATIVAS DEBEN QUEDAR REFLEJADAS EN EL LIBRO DEL EDIFICIO Y ASUMIDAS POR LA PROPIEDAD.



NOTA:
-POSICIÓN DE LAS FAROLAS SEGUN POSICIÓN DE ZAPATAS DE LAS FAROLAS EXISTENTES.

"VER PLANO DE ZANJAS "

PLANO DE PUESTA A TIERRA

R05	04-07-24	AS BUILT
R04	15-05-24	ACTUALIZACIÓN PROYECTO
R03	30-04-24	ACTUALIZACIÓN PROYECTO
REVISIÓN	FECHA	MOTIVO

D.O. PROYECTO DE URBANIZACIÓN DEL ESPACIO DE CESIÓN




promotor: PROMOCIONES DOMINGO FERNANDEZ S.L.
situación: RÚA URZAIZ 136-138, VIGO
fecha: JULIO 2024
plano: ELECTRICIDAD. PUESTA A TIERRA


IE04
escala 1:200

REBORDA INGENIERIA ANTONIO REBORDA MARTINEZ Col. en ICOIIG Nº 492	ANTONIO REBORDA FDEZ. Col. en ICOIIG Nº 2217	BEATRIZ PÉREZ RIBAS Col. en ICOIIG Nº 2225	SANTIAGO CASTRO PAZ Col. en COAG Nº 1225	FRANCISCO J. MARIÑO MENDOZA Col. en COAG Nº 2608
---	---	---	---	---


PROTECCIÓN DE PARTES METÁLICAS ACCESIBLES DEL MOBILIARIO URBANO

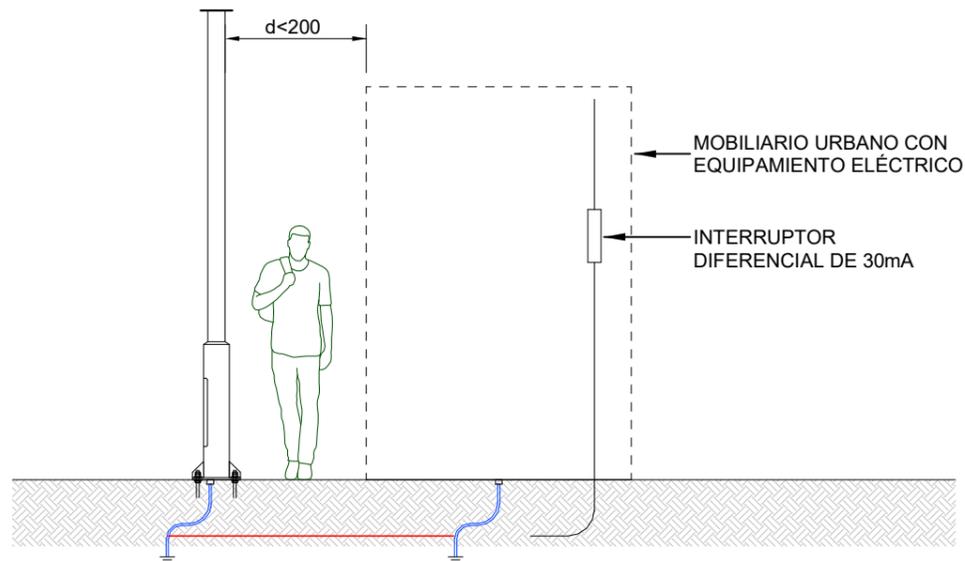

PROTECCIÓN DE PARTES METÁLICAS ACCESIBLES DEL MOBILIARIO URBANO

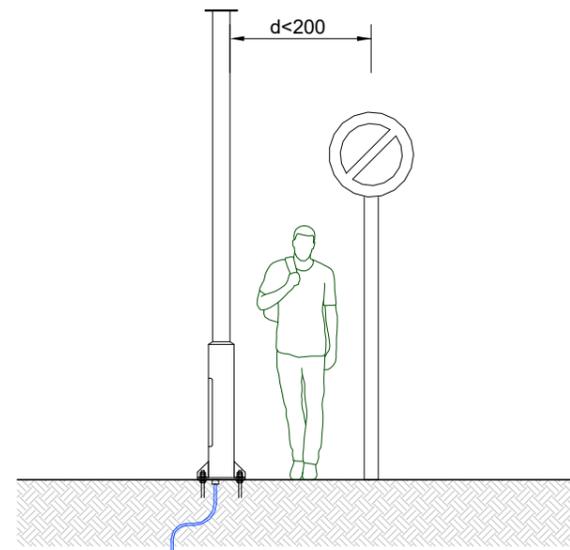

DETALLE ARQUETA PUESTA A TIERRA

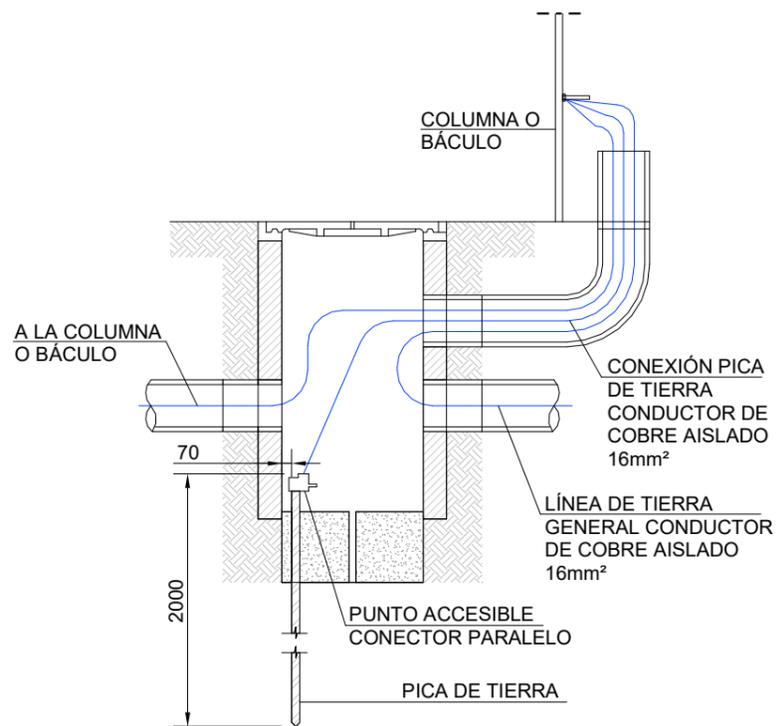

COTAS EN mm

R01	04-07-24	AS BUILT
REVISIÓN	FECHA	MOTIVO

D.O. PROYECTO DE URBANIZACIÓN DEL ESPACIO DE CESIÓN



promotor: PROMOCIONES DOMINGO FERNANDEZ S.L.
 situación: RÚA URZAIZ 136-138, VIGO
 fecha: JULIO 2024
 plano: ELECTRICIDAD. DETALLES PUESTA A TIERRA

IE05
 escala S/E

REBORDA INGENIERÍA
 ANTONIO REBORDA MARTÍNEZ Col. en ICOIIG Nº 492
 ANTONIO REBORDA FDEZ. Col. en ICOIIG Nº 2217
 BEATRIZ PÉREZ RIBAS Col. en ICOIIG Nº 2225
 SANTIAGO CASTRO PAZ Col. en COAG Nº 1225
 FRANCISCO J. MARIÑO MENDOZA Col. en COAG Nº 2608

LEYENDA ZANJAS ALUMBRADO	
	ARQUETA DE PASO 50x50 (CAMBIOS DE DIRECCIÓN)
	ARQUETA DE CRUCE DE CALLE (60x60)
	ARQUETA DE PASO 40x40 (CALLES CON ACERAS ESTRECHAS)
	ZANJA TIPO 1. ZANJA PARA ALUMBRADO BAJO JARDÍN (1x PE Ø110 + 1x PE Ø63)
	ZANJA TIPO 2. ZANJA ACERAS (2x PE Ø110 + 1x PE Ø63)
	ZANJA TIPO 3. ZANJA CRUCE DE CALLE (4x PE Ø110 + 1x PE Ø63)
	TUBO INOX. Ø32 (POR FACHADA)

- NOTA**
- LA INFORMACIÓN RECOGIDA EN LOS PLANOS SE COMPLETA CON EL RESTO DE DOCUMENTOS QUE INTEGRAN EL PROYECTO (MEMORIA, CÁLCULOS, PLIEGO DE CONDICIONES TÉCNICAS).
 - CUALQUIER MODIFICACIÓN DEBERÁ SER APROBADA POR LA DIRECCIÓN FACULTATIVA Y RECOGIDA PREVIAMENTE EN UN PLANO QUE DEBERÁ FECHAR Y FIRMAR COMO "APROBADO", SIENDO NECESARIO APORTAR TODA LA DOCUMENTACIÓN Y CÁLCULOS JUSTIFICATIVOS DE LA MISMA.
 - SE DEBERÁ COMPROBAR LA VALIDEZ DE LAS ACOMETIDAS EXISTENTES PREVIAMENTE AL INICIO DE LOS TRABAJOS.
 - SE DEBERÁN REPLANTEAR LOS RECORRIDOS DE TODAS LAS INSTALACIONES PARA CUMPLIR LAS DISTANCIAS ENTRE ELLOS SEGUN LA NORMA.
 - LAS CANALIZACIONES DE AGUA Y ELECTRICIDAD QUE TRANSCURRAN EN PARALELO, LO HARÁN A 30cm DE DISTANCIA, Y SIEMPRE SE INSTALARÁN LAS DE AGUA POR DEBAJO DE LAS ELÉCTRICAS.
 - ANTES DE COLOCAR EN OBRA LOS MATERIALES, SE DEBERÁ ENTREGAR A LA DIRECCIÓN FACULTATIVA, CERTIFICADOS DE CADA UNO DE ELLOS, COPIA DE LA AUTORIZACIÓN DE USO Y FICHA DE CARACTERÍSTICAS TÉCNICAS.
 - SOLO SON VÁLIDAS LAS DIMENSIONES REFERENCIADAS CON COTAS.
 - TODOS LOS ELEMENTOS AUXILIARES NECESARIOS PARA LA CONSTRUCCIÓN DEL EDIFICIO DEBERÁN TENER APROBACIÓN DE LA DIRECCIÓN FACULTATIVA Y DEL COORDINADOR DE SEGURIDAD. PARA ELLO LA EMPRESA CONSTRUCTORA DEBERÁ PRESENTAR LAS HOMOLOGACIONES DE LOS ELEMENTOS A UTILIZAR, AJUSTADAS A LA DISPOSICIÓN CONCRETA DE LA OBRA Y, EN LOS ELEMENTOS QUE LO REQUIERAN, UN PROYECTO ESPECÍFICO REDACTADO POR UN TÉCNICO COMPETENTE EN LA MATERIA.
 - TODOS LOS DATOS RELATIVOS A LA GEOMETRÍA DE ESTE PROYECTO (COTAS, HUECOS, PENDIENTES, ETC.) SE VERIFICARÁN CON LOS PLANOS DE ARQUITECTURA.
 - LOS DATOS QUE FIGURAN EN LOS PLANOS SE REALIZARÁN DE ACUERDO A LAS INSTRUCCIONES DE LA DIRECCIÓN TÉCNICA DE LA OBRA.
 - SE COMPROBARÁN TODOS LOS HUECOS DE INSTALACIONES SEGUN PLANOS DE ARQUITECTURA, REPLANTEANDO PASOS DE INSTALACIONES Y PASATUBOS, PREVILEGIANDO EL REPLANTEO DE HUECOS SEGUN PLANOS DE INSTALACIONES.
 - TANTO INSTALACIONES PRIVADAS QUE INVADEN ZONAS COMUNES O INSTALACIONES COMUNES QUE INVADAN ZONAS PRIVATIVAS DEBEN QUEDAR REFLEJADAS EN EL LIBRO DEL EDIFICIO Y ASUMIDAS POR LA PROPIEDAD.



NOTA:
-POSICIÓN DE LAS FAROLAS SEGUN POSICIÓN DE ZAPATAS DE LAS FAROLAS EXISTENTES.

PLANO DE ZANJAS

R05	04-07-24	AS BUILT
R04	15-05-24	ACTUALIZACIÓN PROYECTO
R03	30-04-24	ACTUALIZACIÓN PROYECTO
REVISIÓN	FECHA	MOTIVO

D.O. PROYECTO DE URBANIZACIÓN DEL ESPACIO DE CESIÓN




promotor: PROMOCIONES DOMINGO FERNANDEZ S.L.
situación: RÚA URZAIZ 136-138, VIGO
fecha: JULIO 2024
plano: ELECTRICIDAD. ZANJAS

IE06
escala 1/200

REBORDA INGENIERÍA ANTONIO REBORDA MARTÍNEZ Col. en ICOIIG Nº 492	ANTONIO REBORDA FDEZ. Col. en ICOIIG Nº 2217	BEATRIZ PÉREZ RIBAS Col. en ICOIIG Nº 2225	SANTIAGO CASTRO PAZ Col. en COAG Nº 1225	FRANCISCO J. MARIÑO MENDOZA Col. en COAG Nº 2608
---	---	---	---	---

LEYENDA RIEGO	
	ARQUETA DE RIEGO. (VER PLANO DETALLES IR02)
	PROGRAMADOR Y ELECTROVÁLVULA
	ANILLO GOTEO PE100 DN16
	TUBERÍA PE100 DN25
	TUBERÍA PE100 DN16
	SEÑAL DE PROHIBIDO PISAR ZONAS VERDES
	SEÑAL DE PROHIBIDO ANIMALES

- NOTA**
- LA INFORMACIÓN RECOGIDA EN LOS PLANOS SE COMPLETA CON EL RESTO DE DOCUMENTOS QUE INTEGRAN EL PROYECTO (MEMORIA, CÁLCULOS, PLIEGO DE CONDICIONES TÉCNICAS).
 - CUALQUIER MODIFICACIÓN DEBERÁ SER APROBADA POR LA DIRECCIÓN FACULTATIVA Y RECOGIDA PREVIAMENTE EN UN PLANO QUE DEBERÁ FECHAR Y FIRMAR COMO "APROBADO", SIENDO NECESARIO APORTAR TODA LA DOCUMENTACIÓN Y CÁLCULOS JUSTIFICATIVOS DE LA MISMA.
 - SE DEBERÁ COMPROBAR LA VALIDEZ DE LAS ACOMETIDAS EXISTENTES PREVIAMENTE AL INICIO DE LOS TRABAJOS.
 - SE DEBERÁN REPLANTEAR LOS RECORRIDOS DE TODAS LAS INSTALACIONES PARA CUMPLIR LAS DISTANCIAS ENTRE ELLOS SEGÚN LA NORMA.
 - LAS CANALIZACIONES DE AGUA Y ELECTRICIDAD QUE TRANSCURRAN EN PARALELO, LO HARÁN A 30cm DE DISTANCIA, Y SIEMPRE SE INSTALARÁN LAS DE AGUA POR DEBAJO DE LAS ELÉCTRICAS.
 - ANTES DE COLOCAR EN OBRA LOS MATERIALES, SE DEBERÁ ENTREGAR A LA DIRECCIÓN FACULTATIVA, CERTIFICADOS DE CADA UNO DE ELLOS, COPIA DE LA AUTORIZACIÓN DE USO Y FICHA DE CARACTERÍSTICAS TÉCNICAS.
 - SOLO SON VÁLIDAS LAS DIMENSIONES REFERENCIADAS CON COTAS.
 - TODOS LOS ELEMENTOS AUXILIARES NECESARIOS PARA LA CONSTRUCCIÓN DEL EDIFICIO DEBERÁN TENER APROBACIÓN DE LA DIRECCIÓN FACULTATIVA Y DEL COORDINADOR DE SEGURIDAD. PARA ELLO LA EMPRESA CONSTRUCTORA DEBERÁ PRESENTAR LAS HOMOLOGACIONES DE LOS ELEMENTOS A UTILIZAR, AJUSTADAS A LA DISPOSICIÓN CONCRETA DE LA OBRA Y, EN LOS ELEMENTOS QUE LO REQUIERAN, UN PROYECTO ESPECÍFICO REDACTADO POR UN TÉCNICO COMPETENTE EN LA MATERIA.
 - TODOS LOS DATOS RELATIVOS A LA GEOMETRÍA DE ESTE PROYECTO (COTAS, HUECOS, PENDIENTES, ETC.) SE VERIFICARÁN CON LOS PLANOS DE ARQUITECTURA.
 - LOS DATOS QUE FIGURAN EN LOS PLANOS SE REALIZARÁN DE ACUERDO A LAS INSTRUCCIONES DE LA DIRECCIÓN TÉCNICA DE LA OBRA.
 - SE COMPROBARÁN TODOS LOS HUECOS DE INSTALACIONES SEGÚN PLANOS DE ARQUITECTURA, REPLANTEANDO PASOS DE INSTALACIONES Y PASATUBOS, PREVALECIENDO EL REPLANTEO DE HUECOS SEGÚN PLANOS DE INSTALACIONES.
 - TANTO INSTALACIONES PRIVADAS QUE INVADAN ZONAS COMUNES O INSTALACIONES COMUNES QUE INVADAN ZONAS PRIVATIVAS DEBEN QUEDAR REFLEJADAS EN EL LIBRO DEL EDIFICIO Y ASUMIDAS POR LA PROPIEDAD.

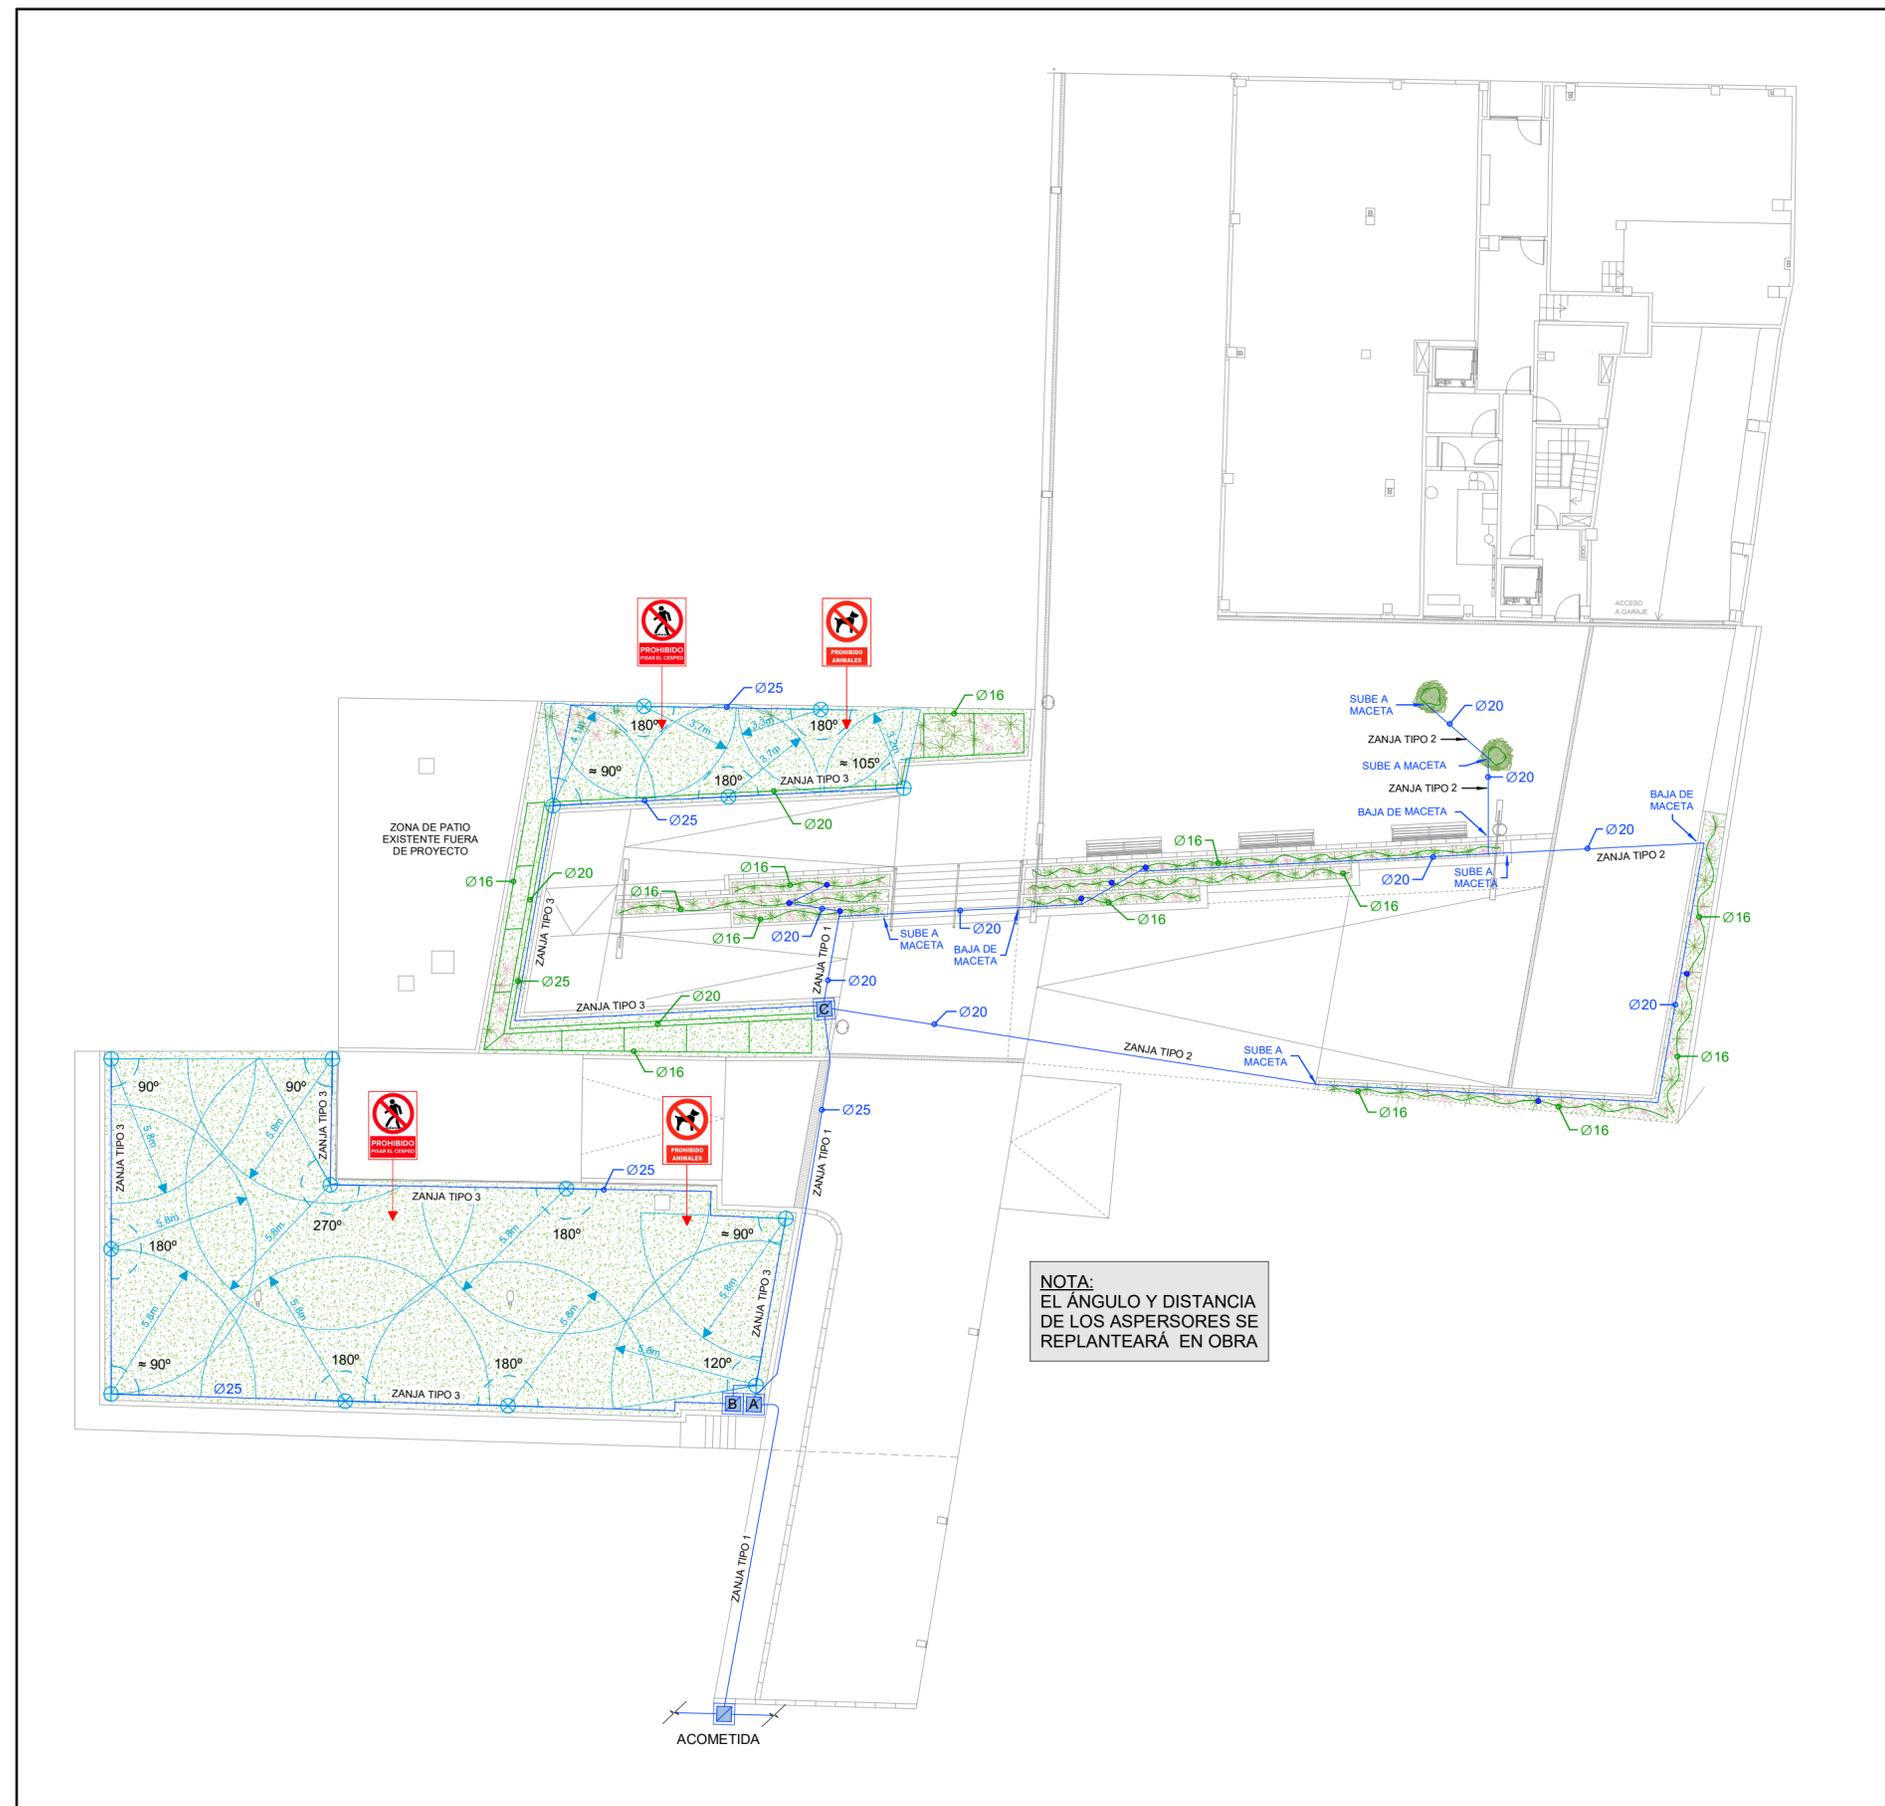

PLANO DE RIEGO

R04	04-07-24	AS BUILT
R03	30-04-24	ACTUALIZACIÓN PROYECTO
R02	20-03-24	ACTUALIZACIÓN PROYECTO
REVISIÓN	FECHA	MOTIVO






D.O. PROYECTO DE URBANIZACIÓN DEL ESPACIO DE CESIÓN



promotor: PROMOCIONES DOMINGO FERNANDEZ S.L.
situación: RÚA URZAIZ 136-138, VIGO
fecha: JULIO 2024
plano: RIEGO

IR01
escala 1:200

REBORDA INGENIERÍA ANTONIO REBORDA MARTÍNEZ Col. en ICOIIG Nº 492	ANTONIO REBORDA FDEZ. Col. en ICOIIG Nº 2217	BEATRIZ PÉREZ RIBAS Col. en ICOIIG Nº 2225	SANTIAGO CASTRO PAZ Col. en COAG Nº 1225	FRANCISCO J. MARIÑO MENDOZA Col. en COAG Nº 2608
---	---	---	---	---

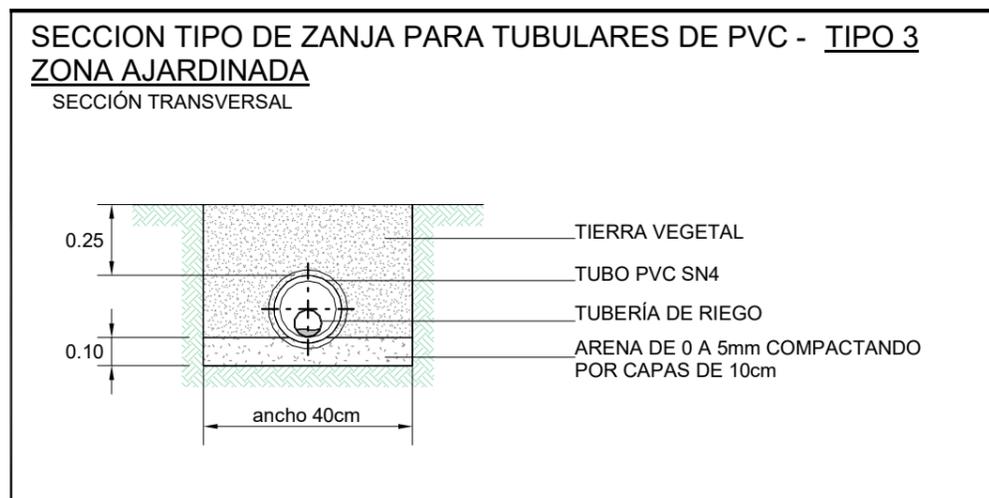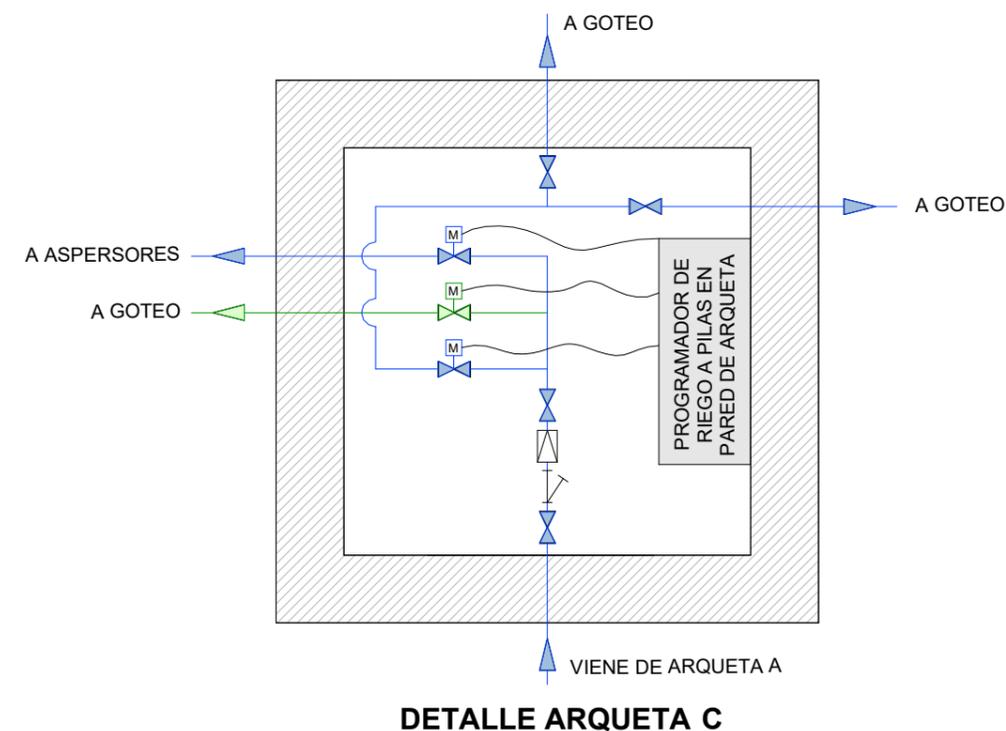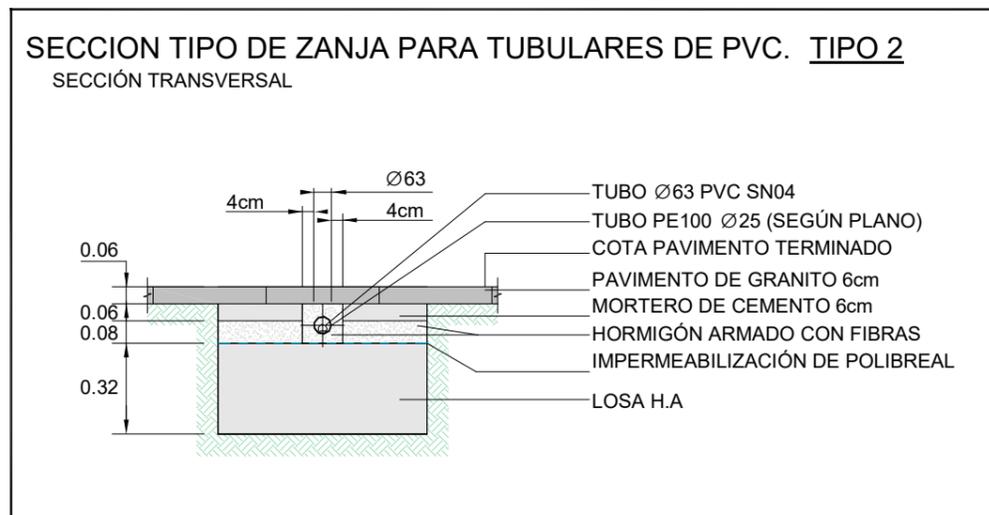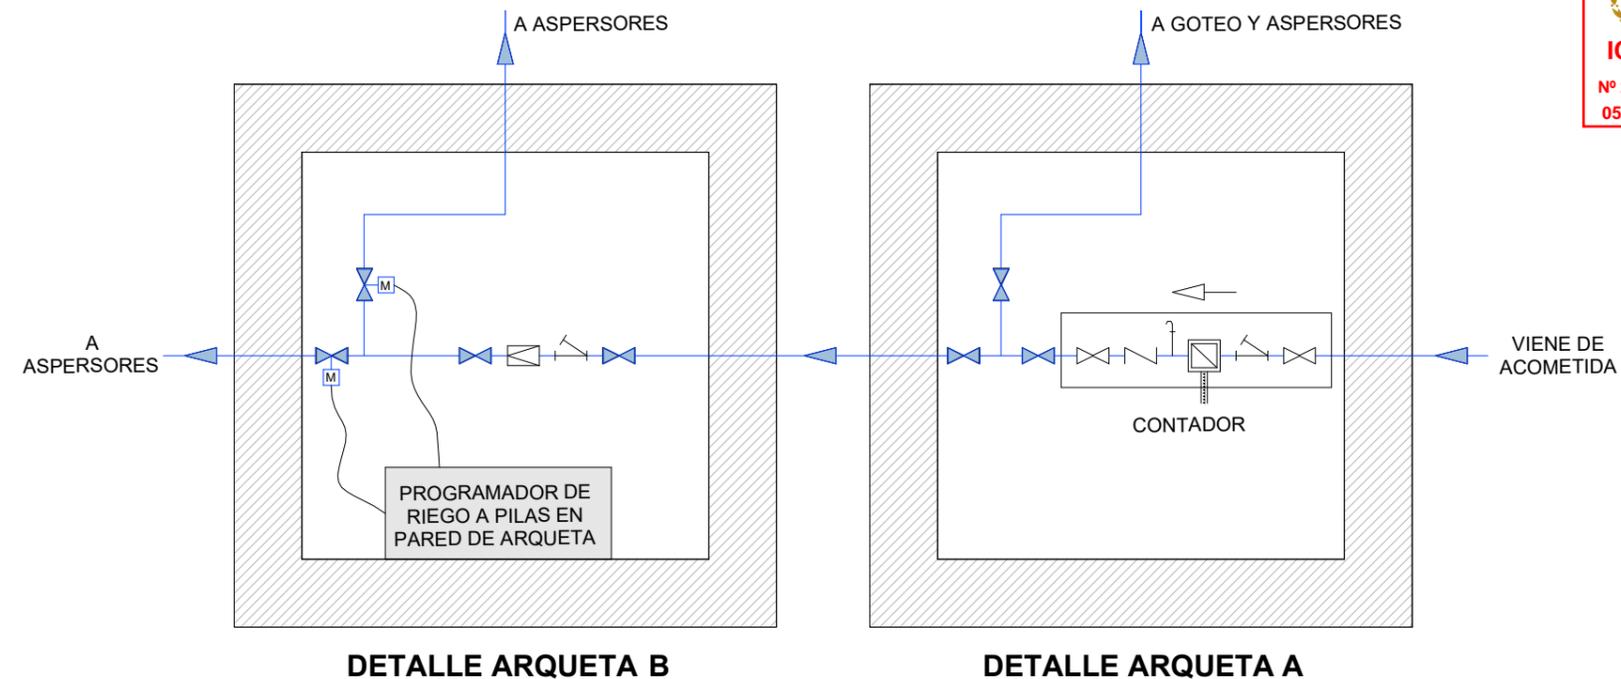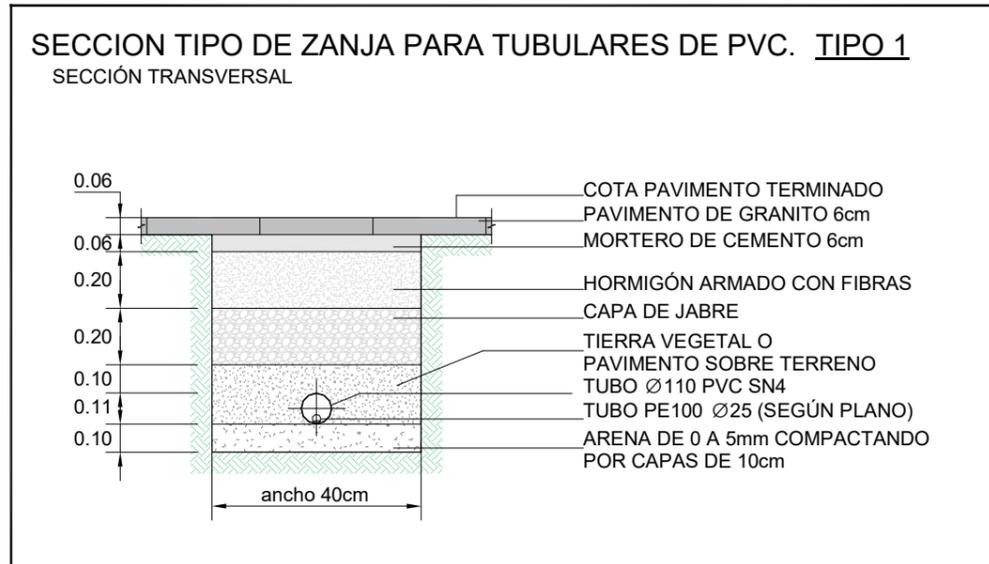

R01	04-07-24	AS BUILT
REVISIÓN	FECHA	MOTIVO

D.O. PROYECTO DE URBANIZACIÓN DEL ESPACIO DE CESIÓN



REBORADA INGENIERÍA
ANTONIO REBORADA MARTÍNEZ
Col. en ICOIIG Nº 492

ANTONIO REBORADA FDEZ.
Col. en ICOIIG Nº 2217

BEATRIZ PÉREZ RIBAS
Col. en ICOIIG Nº 2225

SANTIAGO CASTRO PAZ
Col. en COAG Nº 1225

FRANCISCO J. MARIÑO MENDOZA
Col. en COAG Nº 2608

promotor: PROMOCIONES DOMINGO FERNANDEZ S.L.
situación: RÚA URZAIZ 136-138, VIGO
fecha: JULIO 2024
plano: RIEGO. DETALLES

IR02
escala VARIAS

CONTROL DE CERTIFICACIÓN

Urbanización Urzáiz - San Roque 136-138 Fase2 OBRA
OBRA EN ESPACIO PUBLICO

CV020.CG.FASE 2_003 REF.

Certificación -CIVIS GLOBAL DOCUMENTO

10/07/2024 FECHA EDICIÓN

1 de 1 PÁGINA

Empresa Contratista:	Civis global. Estrada Madrid 150 Vigo
Número de Certificación:	03ª
Concepto:	Obras superficie pública (Fase 2)
Fecha Certificación:	Junio 2024
Fecha Facturación:	pendiente
Importe Certificado Ejecución Material previamente	87.139,09 €
Importe Certificado Ejecución Material a origen	199.030,81 €
PEM Facturable 3ªCert	199.030,81 € - 87.139,09 € = 111.891,72 €

CERTIFICACION

Aporta la empresa CIVIS GLOBAL una certificación inicial con número nº3 de FASE 2 (obras en zona pública) que es el trabajo realizado en la zona de espacio público.

RESUMEN DE LOS TRABAJOS EJECUTADOS

Contiene los trabajos realizados a fecha, compuestos por: desbroces, demoliciones, excavaciones y limpiezas, así como zanjas, instalaciones de riego, alumbrado, y trabajos de acabados, mobiliario y de pavimentos.

DEMOLICIONES	73,08 €
EXCAVACIONES Y MOVIMIENTOS TIERRA	0 €
ESTRUCTURA	166,42 €
ACABADOS	37.458,73 €
RIEGO	5.336,27 €
SANEAMIENTO	1.555,84 €
ALUMBRADO	16.686,05 €
JARDINERIA	14.756,40 €
MOBILIARIO URBANO	2.941,10 €
SEGURIDAD Y SALUD	2.370,44 €
ENSAYOS Y CONTROL	1.132,74 €
GESTION DE RESIDUOS	8.813,08 €
IMPREVISTOS (falso techo túnel, malla hércules, pintura adicional)	20.601,57 €
TOTAL	111.891,72 €

CONTROL DE CERTIFICACIÓN
Urbanización Urzáiz - San Roque 136-138 Fase2 OBRA
OBRA EN ESPACIO PUBLICO
CV020.CG.FASE 2_003 REF.
Certificación –CIVIS GLOBAL DOCUMENTO
10/07/2024 FECHA EDICIÓN
2 de 2 PÁGINA

CONFORMIDAD

Reboreda Martínez Antonio SLNE ha supervisado las mediciones de la certificación que se adjunta, verificando que se ajusta a los trabajos ejecutados en la obra de referencia por la empresa contratista. Se adjunta medición de certificación aportada por CIVIS

Vigo, 10 de julio de 2024

Realizado por:

Antonio Reboreda Fernández
Ingeniero Industrial
Colegiado en ICOIIG N° 2217

Firmado digitalmente por REBOREDA FERNANDEZ ANTONIO - 53183245T
Nombre de reconocimiento (DN): cn=REBOREDA FERNANDEZ ANTONIO, c=ES, serialNumber=53183245T
Fecha: 2024.07.10 10:18:17 +02'00'

Beatriz Pérez Ribas
Ingeniero Industrial
Colegiado en ICOIIG N° 2225
PEREZ RIBAS BEATRIZ - 36152013S

Firmado digitalmente por PEREZ RIBAS BEATRIZ - 36152013S
Nombre de reconocimiento (DN): cn=PEREZ RIBAS BEATRIZ - 36152013S, sn=PEREZ RIBAS, givenName=BEATRIZ, c=ES, serialNumber=IDCES-36152013S
Fecha: 2024.07.10 10:18:25 +02'00'

Antonio Reboreda Martínez
Ingeniero Industrial
Colegiado en ICOIIG N° 492
36015087P ANTONIO CRISTO DE LA VICTORIA REBOREDA (R: B36931541)

Firmado digitalmente por 36015087P ANTONIO CRISTO DE LA VICTORIA REBOREDA (R: B36931541)
Nombre de reconocimiento (DN): cn=ANTONIO CRISTO DE LA VICTORIA REBOREDA (R: B36931541), givenName=ANTONIO CRISTO DE LA VICTORIA REBOREDA, c=ES, serialNumber=IDCES-36015087P
Fecha: 2024.07.10 10:18:33 +02'00'

Santiago Castro Paz
Arquitecto
Colegiado en COAG N°1225

CASTRO PAZ, SANTIAGO (FIRMA)

Firmado digitalmente por CASTRO PAZ, SANTIAGO (FIRMA)
Nombre de reconocimiento (DN): c=ES, serialNumber=36036447R, sn=CASTRO, givenName=SANTIAGO, cn=CASTRO PAZ, SANTIAGO (FIRMA)
Fecha: 2024.07.10 18:04:56 +02'00'

Francisco J. Mariño Mendoza
Arquitecto
Colegiado en COAG N°2608

MARIÑO MENDOZA, FRANCISCO JAVIER (FIRMA)

Firmado digitalmente por MARIÑO MENDOZA, FRANCISCO JAVIER (FIRMA)
Nombre de reconocimiento (DN): c=ES, serialNumber=36118890N, sn=MARIÑO, givenName=FRANCISCO JAVIER, cn=MARIÑO MENDOZA, FRANCISCO JAVIER (FIRMA)
Fecha: 2024.07.10 18:05:40 +02'00'