

| LEYENDA |                                                          |
|---------|----------------------------------------------------------|
|         | Ámbito espacios libres de Urbanización Sup: 2.024,10 m²  |
|         | Futuras edificaciones del Polígono 6 del PEPRI de Bouzas |

| LEYENDA |                                                                  |
|---------|------------------------------------------------------------------|
| Simb.   | Unidad                                                           |
|         | Pav. de baldosa de hormigón multiformato. E: 5 cm                |
|         | Pav. táctil indicador pref. hormigón. E: 5 cm                    |
|         | Pav. de baldosa de granito gris piñor 60x40x6 cm. Flameado       |
|         | Pav. adoquín granito gris piñor 14x14x10 cm. Flameado            |
|         | Pav. hormigón HA-25 semipulido gris. E: 15 cm                    |
|         | Peldaño de bloque de granito gris piñor 30x16 cm                 |
|         | Encintado de granito gris piñor 20x22 cm aristas matadas         |
|         | Bordillo recto de granito gris piñor 20x22 cm achalfanado 2x2 cm |
|         | Zona verde                                                       |
|         | Jardineras                                                       |

JUNTA DE COMPENSACIÓN  
POLÍGONO 6 PEPRI BOUZAS

CONSTRUCTORA:  
**civisglobal**

CONSULTOR:  
**urbing**  
www.URBINGENIERIA.COM

LOS INGENIEROS DIRECTORES DE OBRA:  
  
JULIO ROBERES, ICCP

HUGO GARCÍA, ITI


TÍTULO:  
**PLANOS "AS BUILT" DEL PROYECTO DE  
URBANIZACIÓN DE LA U.A. DEL  
POLÍGONO 6 DEL P.E.P.R.I. DE BOUZAS. VIGO**

PROVINCIA: PONTEVEDRA  
CLAVE: 2020-14  
FECHA: MAYO 2024

ESCALA:  
**1 / 300**  
FORMATO ORIGINAL UNE A-3

TÍTULO DEL PLANO:  
**FIRMES Y PAVIMENTOS  
PLANTA**

Nº PLANO:  
**6.1**  
HOJA:  
**01 de 01**

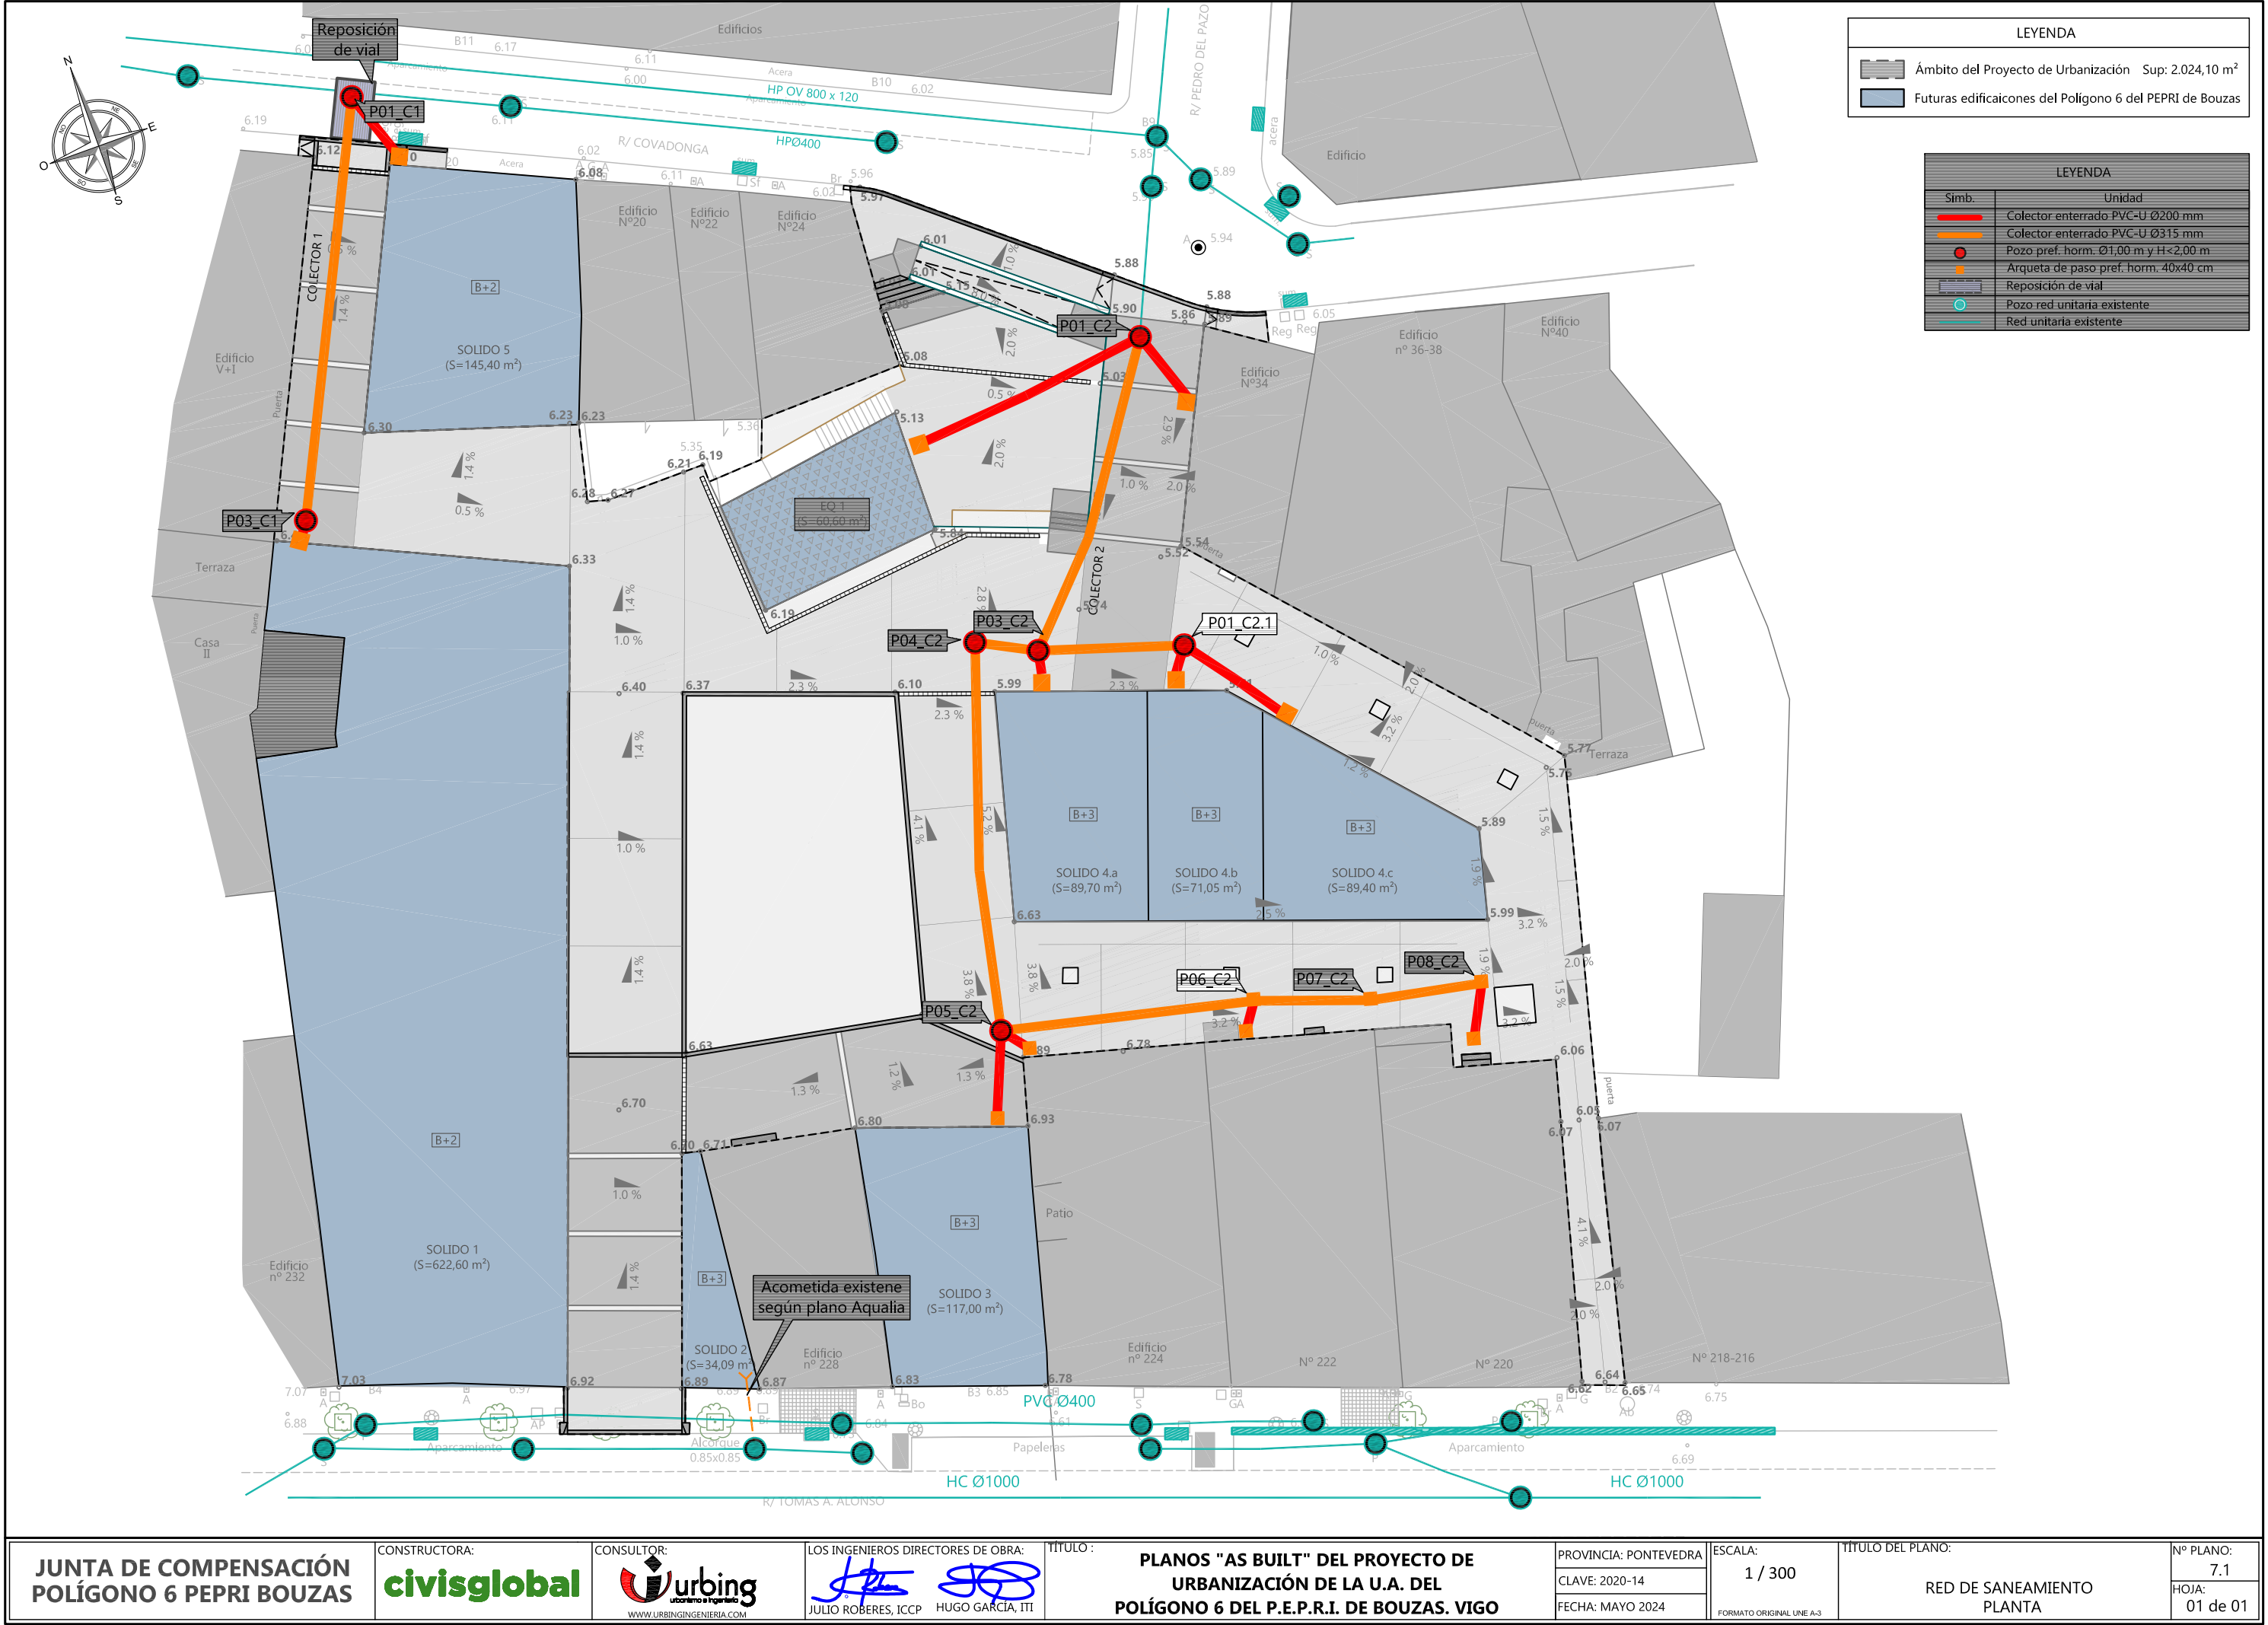

| LEYENDA |                                                         |
|---------|---------------------------------------------------------|
|         | Ámbito del Proyecto de Urbanización Sup: 2.024,10 m²    |
|         | Futuras edificaiones del Polígono 6 del PEPRI de Bouzas |

| LEYENDA |                                      |
|---------|--------------------------------------|
| Simb.   | Unidad                               |
|         | Colector enterrado PVC-U Ø200 mm     |
|         | Colector enterrado PVC-U Ø315 mm     |
|         | Pozo pref. horm. Ø1,00 m y H<2,00 m  |
|         | Arqueta de paso pref. horm. 40x40 cm |
|         | Reposición de vial                   |
|         | Pozo red unitaria existente          |
|         | Red unitaria existente               |

JUNTA DE COMPENSACIÓN  
POLÍGONO 6 PEPRI BOUZAS

CONSTRUCTORA:  
**civisglobal**

CONSULTOR:  
**urbing**  
www.urbingingenieria.com

LOS INGENIEROS DIRECTORES DE OBRA:  
  
JULIO ROBERES, ICCP

HUGO GARCÍA, ITI


TÍTULO :  
**PLANOS "AS BUILT" DEL PROYECTO DE  
URBANIZACIÓN DE LA U.A. DEL  
POLÍGONO 6 DEL P.E.P.R.I. DE BOUZAS. VIGO**

PROVINCIA: PONTEVEDRA  
CLAVE: 2020-14  
FECHA: MAYO 2024

ESCALA:  
**1 / 300**  
FORMATO ORIGINAL UNE A-3


TÍTULO DEL PLANO:  
**RED DE SANEAMIENTO  
PLANTA**

Nº PLANO:  
**7.1**  
HOJA:  
**01 de 01**

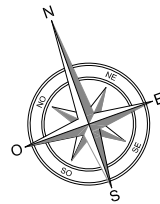

| LEYENDA |                                                          |
|---------|----------------------------------------------------------|
|         | Ámbito espacios libres de Urbanización Sup: 2.024,10 m²  |
|         | Futuras edificaciones del Polígono 6 del PEPRI de Bouzas |

| LEYENDA |                                      |
|---------|--------------------------------------|
| Simb.   | Unidad                               |
|         | Colector enterrado PVC-U Ø200 mm     |
|         | Colector 1 enterrado PVC-U Ø315 mm   |
|         | Colector 2 enterrado PVC-U Ø315 mm   |
|         | Pozo pref. horm. Ø1,00 m y H<2,00 m  |
|         | Arqueta pref. horm. 40x40 cm         |
|         | Imbornal Sumidero horm. HM-20/P/20/I |
|         | Sumidero lineal                      |
|         | Arquetón sifónico                    |
|         | Nuevo pozo vertido red saneamiento   |

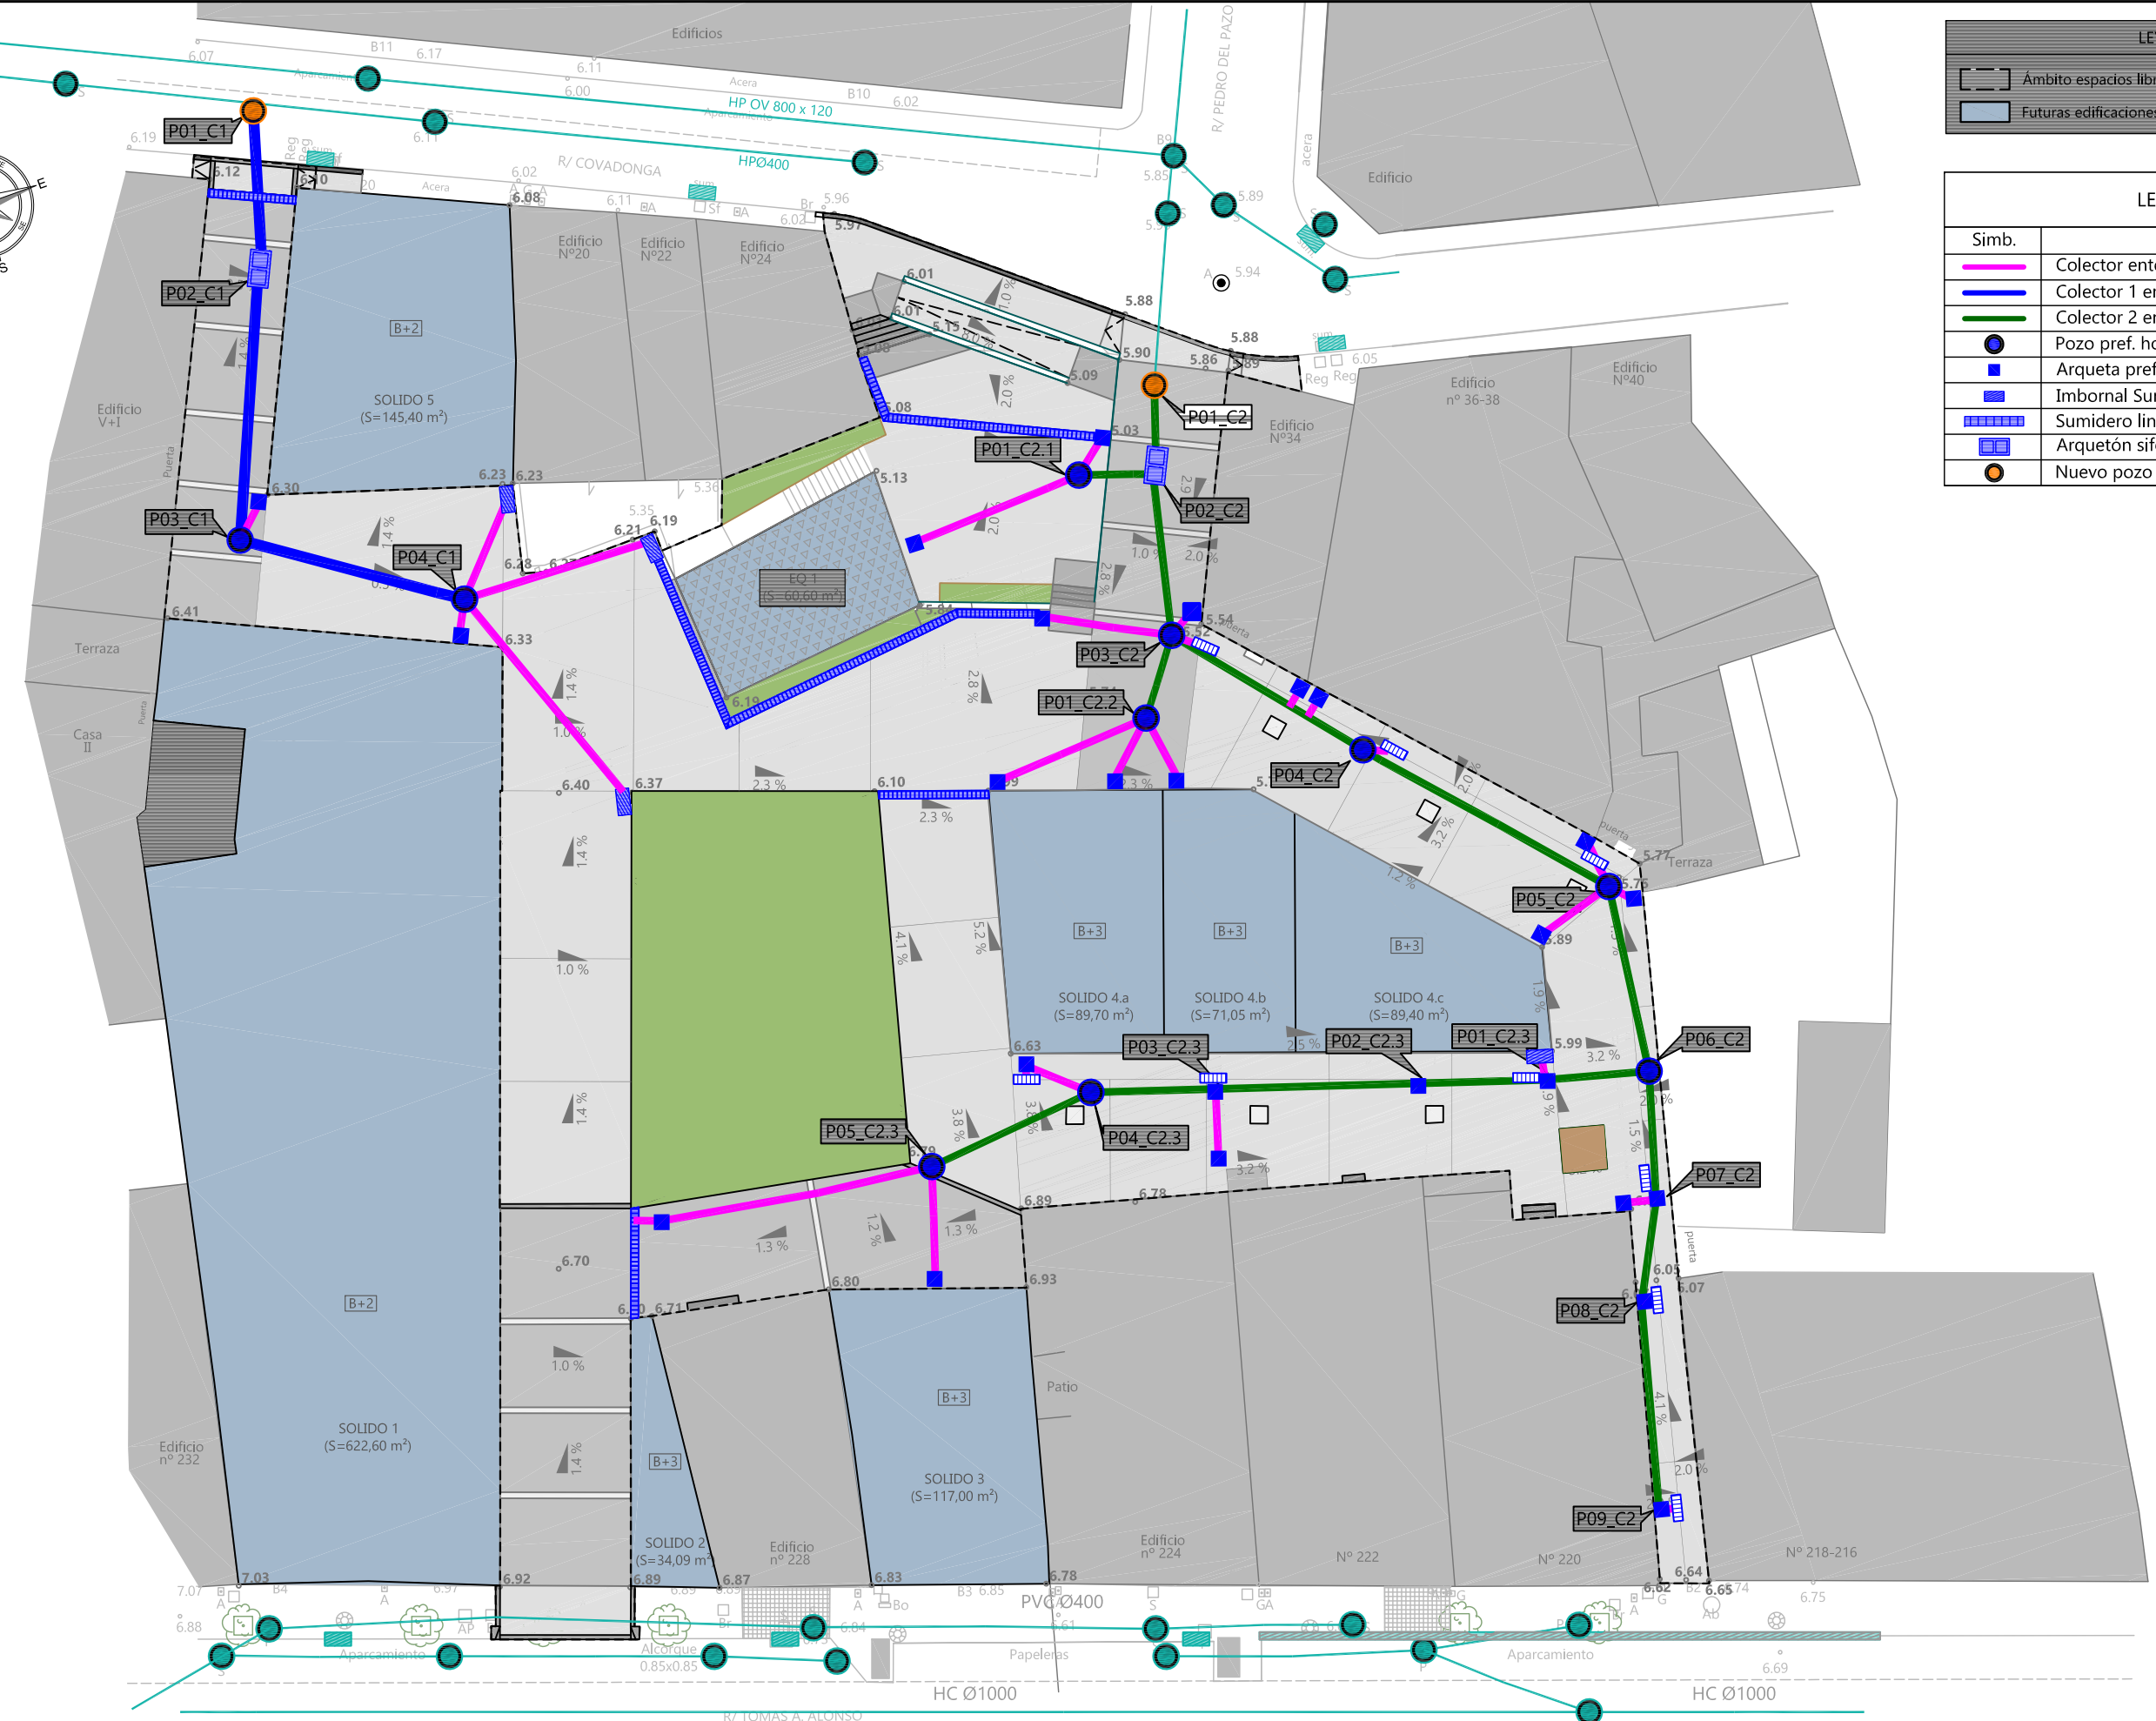





| LEYENDA |                                                         |
|---------|---------------------------------------------------------|
|         | Ámbito del Proyecto de Urbanización Sup: 2.024,10 m²    |
|         | Futuras edificaiones del Polígono 6 del PEPRI de Bouzas |

| LEYENDA |                                               |
|---------|-----------------------------------------------|
| Simb.   | Unidad                                        |
|         | Canaliz. PE Corr. 20110+1063                  |
|         | Canaliz. PE Corr. 40110+1063. Reforz HNE-20   |
|         | Canaliz. PE Corr. 10110                       |
|         | Arqueta pref. horm. 30x30x60 cm               |
|         | Arqueta pref. horm. 50x50x100 cm              |
|         | Arqueta pref. horm. 40x40x60 cm               |
|         | Columna Atlas de ATP o similar H: 4m          |
|         | Lum. Aire Serie 3C LED25 ATP o similar 3000°K |
|         | Lum. Cónica TLA LED25 ATP o similar 3000°K    |
|         | Montante acero inox Ø32                       |



| LEYENDA |                                                         |
|---------|---------------------------------------------------------|
|         | Ámbito del Proyecto de Urbanización Sup: 2.024,10 m²    |
|         | Futuras edificaiones del Polígono 6 del PEPRI de Bouzas |

| LEYENDA |                                                                                     |
|---------|-------------------------------------------------------------------------------------|
| Simb.   | Unidad                                                                              |
|         | Línea eléctrica RV-k 0,6 /1 KV CU 4x(1x6) mm² + H07V-K 450/750V CU 1X16 mm² para TT |
|         | Línea eléctrica H07V-K 450/750V CU 1X16 mm² para TT                                 |
|         | Arqueta pref. horm. 30x30x60 cm                                                     |
|         | Arqueta pref. horm. 50x50x100 cm                                                    |
|         | Arqueta pref. horm. 40x40x60 cm                                                     |
|         | Lum. Aire S3 de ATP o similar. 13W (350 mA) A9 3000°K                               |
|         | Lum. Cónica de ATP o similar. 27W (700 mA) S2 3000°K                                |
|         | Pica para toma de tierra                                                            |
|         | Montante acero inox Ø32                                                             |
|         | Canalización existente a mantener                                                   |
|         | Línea aérea existente a mantener                                                    |

JUNTA DE COMPENSACIÓN  
POLÍGONO 6 PEPRI BOUZAS

CONSTRUCTORA:  
**civisglobal**

CONSULTOR:  
**urbing**  
www.URBINGENIERIA.COM

LOS INGENIEROS DIRECTORES DE OBRA:  
  
JULIO ROBERTES, ICCP

TÍTULO:  
**PLANOS "AS BUILT" DEL PROYECTO DE  
URBANIZACIÓN DE LA U.A. DEL  
POLÍGONO 6 DEL P.E.P.R.I. DE BOUZAS. VIGO**

PROVINCIA: PONTEVEDRA  
CLAVE: 2020-14  
FECHA: MAYO 2024

ESCALA:  
**1 / 300**  
FORMATO ORIGINAL UNE A-3

TÍTULO DEL PLANO:  
**RED DE ALUMBRADO PÚBLICO  
PLANTA DE CIRCUITOS**

Nº PLANO:  
**10.2**  
HOJA:  
**01 de 01**

